

**Planfeststellungsunterlagen**

- Teil A -


**Abschnitt 2.1 c, von km 34,252 bis km 34,270, im Bereich der Gemeinden  
Kirchheim-Weilheim-Aichelberg**

**Deckblatt zu Anlage A13 Blatt 1 (Stand 10.97)**


Nach § 9 Abs. 1 Nr. 1 Allgemeines Eisenbahngesetz  
Planfeststellungsbeschluss  
vom 13. Aug. 1999  
Az.: 10/15 P 999 - NBS 2.1 c  
Eisenbahn-Bundesamt  
Außenstelle Stuttgart  
Im Auftrag  
*Klein/Wendlinger*

Stuttgart, den 15.12.1998	Stuttgart, den 15.12.1998	Gesichtsbereich Netz Projektzentrum Schwest	
<i>W. Klein</i>	<i>W. Klein</i>	Name	Nahme
Datum	Datum	Bearb.	12.98
Datum	Datum	MdW/M.	12.98
Datum	Datum	Gepr.	12.98
Bestand		DB	
OBERMEYER PLANEN + BERATEN		Anlage: A13-A	
Maßstab 1:1000		Blatt B	
Blatt 1		Blatt 1	

- Legende**
- gepl. Tiefendrainage/Sohlentwässerung
  - Vollstreckrohr/Nennweite/Fließrichtung/Gefälle
  - Teilstreckrohr/Nennweite/Fließrichtung/Gefälle
  - Ableitungsrohr/Nennweite/Fließrichtung/Gefälle
  - gepl. Rigolen
  - gepl. Akterdrainagenanpassung mit Angabe Leitungsdurchmesser
  - best. Ackerdrainage
  - Abbruch Ackerdrainage
  - best. BAB-Drainage
  - aufzulassende Entwässerungsanlage
  - gepl. Reinigungsschacht mit Schachtnummer
  - gepl. Revisionschacht
  - gepl. Schachtbauwerk
  - offene Mulde mit Muldeneinlauf
  - Bauwerksverzeichnisnummer
  - Vernäsmulden und Regenrückhaltebecken
  - Grundablaß und Durchlaß
  - politische Grenzen
  - Planung NBS
  - Bestand

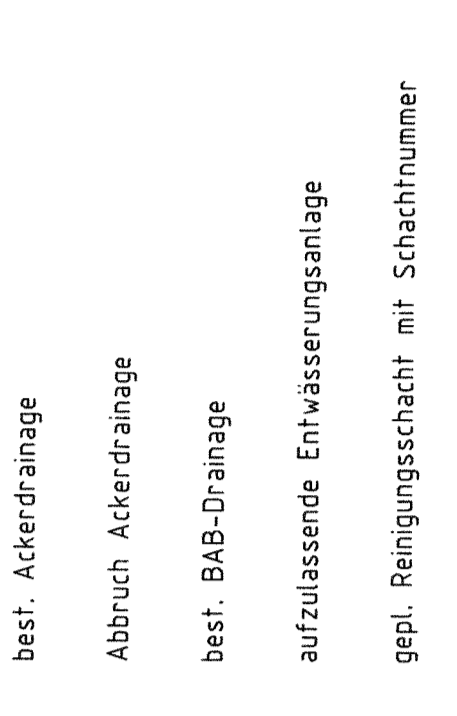

Die best. Drainagen und Entwässerungsanlagen der BAB wurden nach Bestandsplan und Angaben des Landesamtes für Straßenwesen übernommen.

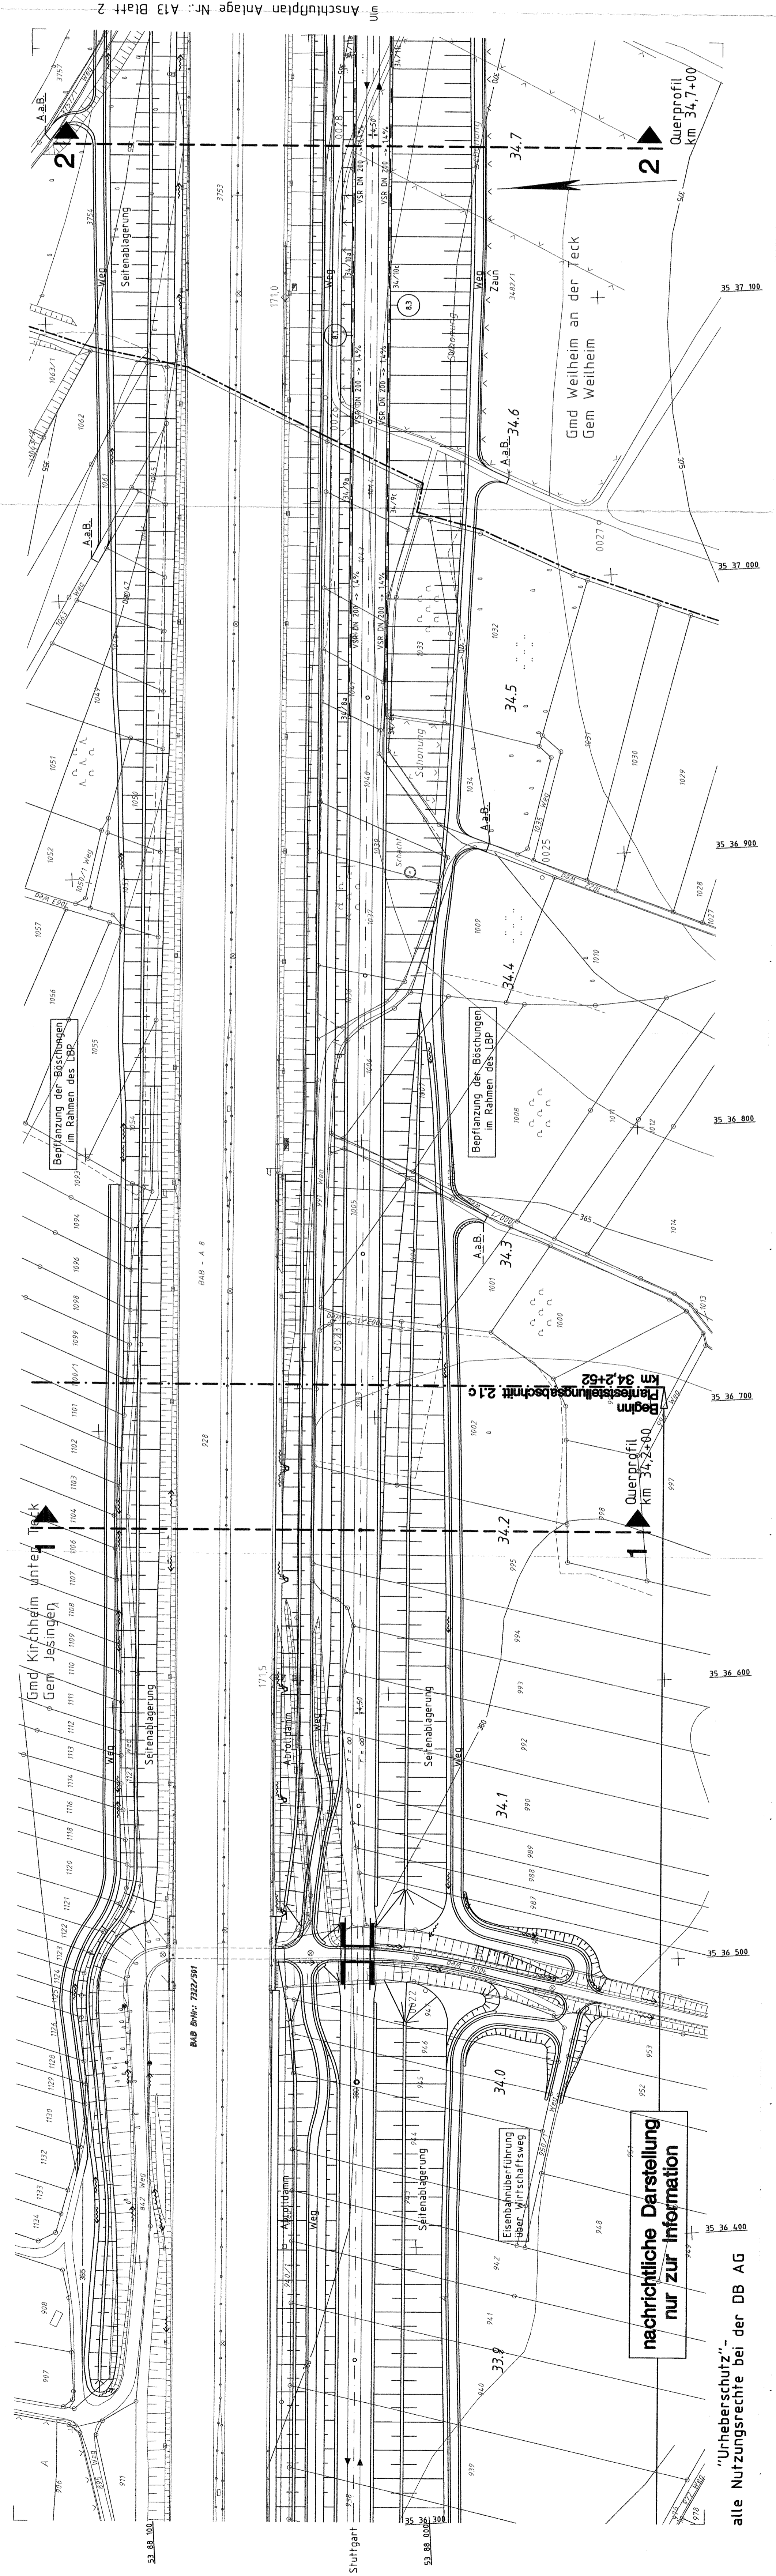

„Urheberschutz“ -

nachrichtliche Darstellung  
nur zur Information

Ulm

Anschlußplan Anlage Nr.: A13 Blatt 2