

Realnutzung und Biotoptypen

- Fließgewässer**
 - 12.10 Naturnaher Bachabschnitt
 - 12.21 Mäßig ausgebauter Bachabschnitt
 - 12.54 Abwasserkanal
 - 12.61 Entwässerungsgraben
 - 12.63 Trockengraben

- Stillgewässer**
 - 13.20 Tümpel oder Hüle
 - 13.80b Naturnahe Bereiche eines anthropogenen Stillgewässers

- Wiesen und Weiden**
 - 33.41 Fettwiese mittlerer Standorte
 - 33.43 Magerwiese mittlerer Standorte
 - 33.52 Fettweide mittlerer Standorte
 - 33.60 Intensivgrünland oder Grünlandansaat
 - 33.80 Zierrasen

- Röhrichte und Seggenrieder**
 - 34.51 Ufer-Schilfröhricht
 - 34.53 Rohrkolben-Röhricht

- Saum- und Ruderalvegetation, Dominanzbestände, Hochstauden- und Schlagfluren**
 - 35.11 Nitrophytische Saumvegetation
 - 35.30 Neophyten dominanzbestand
 - 35.41 Hochstaudenflur quelliger, sumpfiger oder mooriger Standorte
 - 35.60 Ruderalvegetation
 - 35.63 Ausdauernde Ruderalvegetation frischer bis feuchter Standorte
 - 35.64 Grasreiche ausdauernde Ruderalvegetation

- Äcker, Sonderkulturen und Feldgärten**
 - 37.11 Acker mit fragmentarischer Unkrautvegetation
 - 37.12 Acker mit Unkrautvegetation basenreicher Standorte
 - 37.21 Obstplantage
 - 37.30 Feldgarten

- Feldgehölze und Feldhecken**
 - 41.10 Feldgehölz
 - 41.22 Feldhecke mittlerer Standorte
 - 41.23 Schlehen-Feldhecke

- Gebüsche**
 - 42.20 Gebüsch mittlerer Standorte
 - 42.24 Brombeer-Schlehen-Gebüsch mittlerer Standorte

- Naturraum- und standortfremde Gebüsche und Hecken**
 - 44.11 Gebüsch mit naturraum- oder standortuntypischer Artenzusammensetzung
 - 44.21 Hecke mit naturraum- oder standortuntypischer Artenzusammensetzung
 - 44.30 Heckenzaun

- Alleen, Baumreihen, Baumgruppen, Einzelbäume und Streuobstbestand**
 - 45.20a Baumreihen/Baumgruppen auf sehr gering- bis geringwertigen Biotoptypen
 - 45.40b Streuobstbestand auf mittelwertigen Biotoptypen
 - 45 Einzelbaum (45.30) mit fortlaufender Nummerierung

- Au- und Feuchtwälder**
 - 52.32 Schwarzerlen-Eschen-Wald
 - 52.33 Gewässerbegleitender Auwaldstreifen


- Eichen- und Hainbuchen-Eichenwälder mittlerer Standorte**
 - 56.10 Hainbuchen-Eichen-Wald mittlerer Standorte

- Sukzessionswälder**
 - 58.10 Sukzessionswald aus Laubbäumen
 - 58.12 Sukzessionswald aus kurzlebigen Laubbäumen

- Naturferne Waldbestände**
 - 59.10 Laubbaum-Bestand
 - 59.40 Nadelbaum-Bestand

- Siedlung und Infrastruktur**
 - 60.10 Von Bauwerken bestandene Fläche
 - 60.20 Straße, Weg oder Platz
 - 60.21 Völlig versiegelte Straße oder Platz
 - 60.23 Weg oder Platz mit wassergebundener Decke, Kies oder Schotter
 - 60.24 Unbefestigter Weg oder Platz
 - 60.43 Spülfläche oder Absetzbecken

- Siedlungsbegrünung**
 - 60.25 Grasweg
 - 60.41 Lagerplatz
 - 60.50 Kleine Grünfläche
 - 60.60 Garten
 - 60.61 Nutzgarten

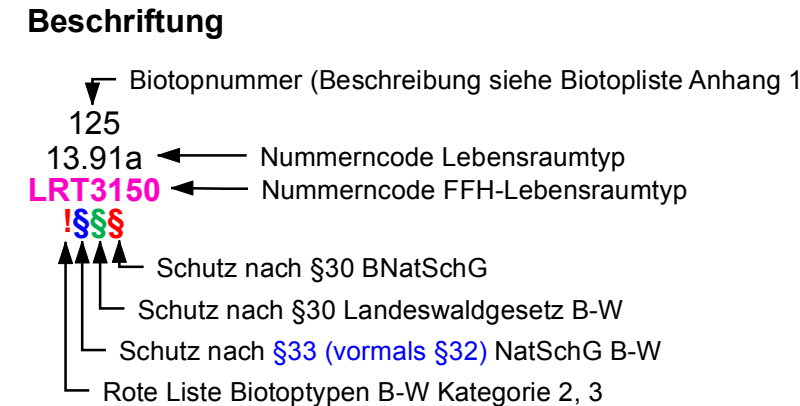

- Tier- und Pflanzenarten von besonderer Bedeutung**
 - Aa* Beschreibung eines Einzelvorkommens oder Lebensraums (* = streng geschützte Art nach BNatSchG)

- Pflanzen**
 - Trägerbaum Grünes Besenmoos
 - Verbreitungsgebiet Grünes Besenmoos
 - Dv Grünes Besenmoos

Tiere

Brutvögel

- Revierzentren
- FI Feldlerche
- G Goldammer
- Gü* Grünspecht
- H Haussperling
- Kg Klappergrasmücke
- Mb* Mäusebussard
- M Mehlschwalbe
- Msp* Mittelspecht
- Nt Neuntöter
- Rs Rauchschwalbe
- Re Rebhuhn
- St Schafstelze
- Swm* Schwarzmilan
- Stk* Steinkauz
- Tr* Teichhuhn
- Tf* Turmfalke
- Wo* Waldohreule
- Wz* Waldkauz

- Reptilien**
 - Reptilienhabitat
 - La* Zauneidechse
 - Na Ringelnatter

Fledermäuse

- Nistkastennachweis
- Jagdhabitat
- Leitlinie mittlerer Bedeutung
- Me* Bechsteinfledermaus
- Nn* Großer Abendsegler
- Mm* Großes Mausohr
- My* Kleine Bartfledermaus
- Nl* Kleiner Abendsegler
- Pn* Rauhauffledermaus
- Md* Wasserfledermaus
- Pa* Graues Langohr
- Pp* Zwergfledermaus

Amphibien

- Laichgewässer
- Landlebensraum
- Rr Seefrosch
- Rl* Kleiner Wasserfrosch
- Rt Grasfrosch

Totholzbewohnende Käfer

- Nachweisbaum
- Totholzkäferhabitat
- Pa* Großer Goldkäfer
- Pl Marmorierter Goldkäfer
- Ef Feuerschmied
- Pt Mulm-Pflanzenkäfer

Tagfalter

- Tagfalterhabitat
- Mu* Dunkler Wiesenknopf-Ameisenbläuling
- Pb Himmelblauer Bläuling
- Lp Kleiner Feuerfalter
- Lt Brauner Feuerfalter
- Ps Rotklee-Bläuling

Schutzgebiete und Ausweisungen nach Fachplänen

- FFH-Gebiet (§ 32 BNatSchG, § 36 NatSchG B-W)
- Landschaftsschutzgebiet (§ 26 BNatSchG, § 29 NatSchG B-W)
- Naturschutzgebiet (§ 23 BNatSchG, § 26 NatSchG)
- Gesetzlich geschützte Biotope (§ 30 BNatSchG, § 32 NatSchG B-W, § 30 LWaldG B-W)
- 7221-111-1328
- Naturdenkmal (§28 BNatSchG, § 31 NatSchG B-W)
- Wald mit besonderer Bedeutung für den Bodenschutz
- Wasserschutzgebiet
- Überschwemmungsgebiet
- Ausgleichsflächen Dritter

Sonstiges


- Grenze des Untersuchungsraumes
- Technische Planung mit Kilometrierung (Auszug)
- Baulogistikfläche
- zurückgebaute Fläche
- Technische Planung mit Kilometrierung (nachrichtlich)
- Flurstücksgrenze
- Gemarkungsgrenze
- Gemeindegrenze
- Geltungsbereich der Anschlussstelle Plieningen
- Geltungsbereich der Südumgehung Plieningen

Inhalte Index "Trennung 1.3", "Beschluss 1.3a" und "Fortschreibung aus 1. Planänderung"

- xxx nicht mehr Gegenstand des PF-Verfahrens
- Grenze des Untersuchungsraumes Teilabschnitt 1.3a
- geänderte Planung
- geänderte Baulogistikfläche

Umgestaltung des Bahnknotens Stuttgart

Ausbau- und Neubaubstrecke Stuttgart - Augsburg
Bereich Stuttgart-Wendlingen mit Flughafenanbindung

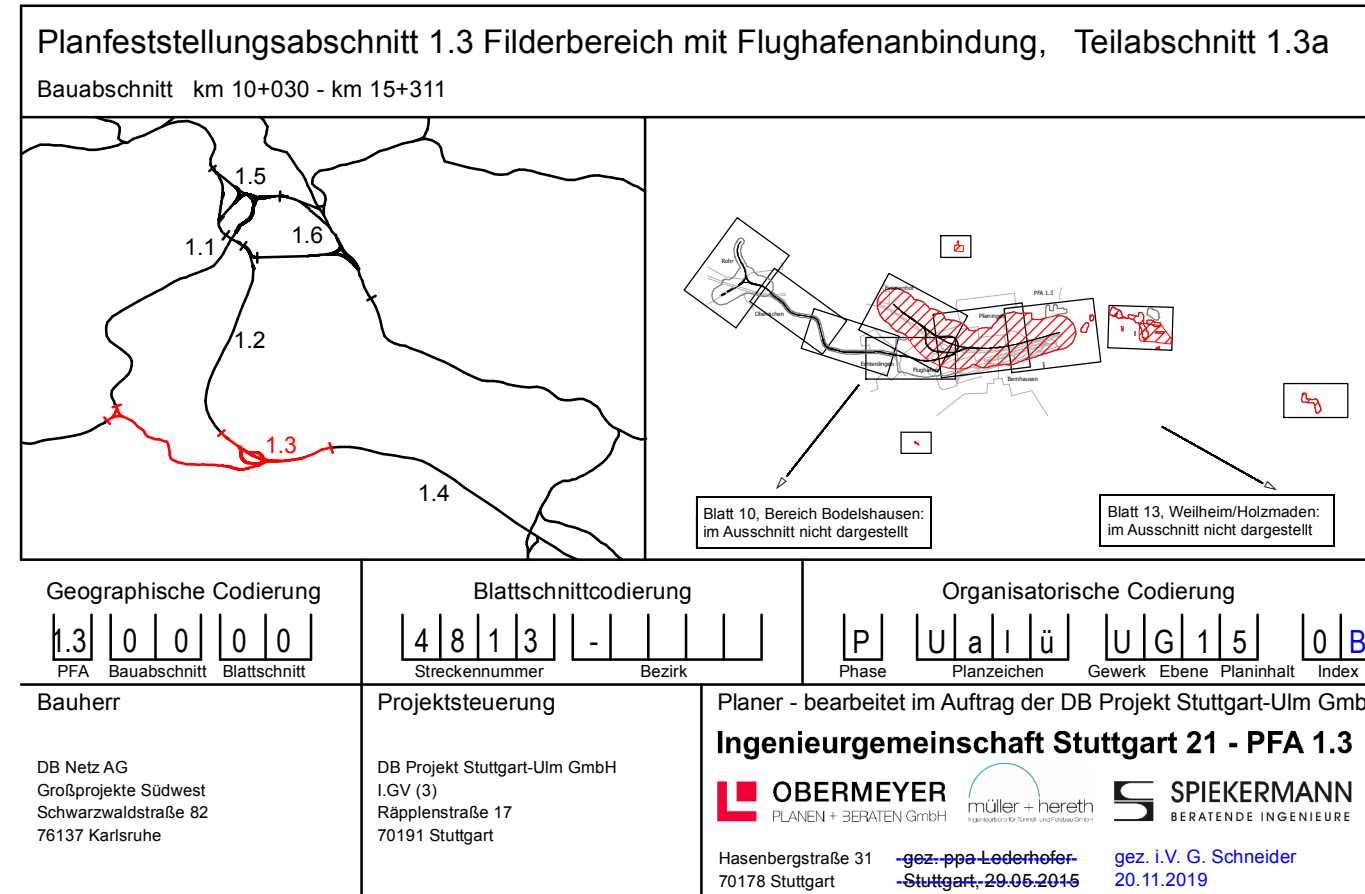

| Landschaftspflegerischer Begleitplan - Bestandsplan | | Datum | Name |
|---|---|--|--------------|
| gezeichnet | 03/13 | SD/ifuplan | |
| bearbeitet | 03/13 | MA/ifuplan | |
| geprüft | 09/13 | SM/ifuplan | |
| "Urheberschutz" - Alle Rechte bei der DB Projekt Stuttgart-Ulm GmbH | | Maßstab 1 : 2.500 | |
| Änderungsvermerke | | Freigabe DB Projekt Stuttgart-Ulm GmbH | |
| Index | Änderungen | Datum | Name |
| A | Trennung PFA 1.3 | 29.05.2015 | ifuplan/MR |
| B | Fortschreibung vertiefte Planung und zusätzliche Flächeninanspruchnahme | 20.11.2019 | IGS 21/MR |
| Genehmigungsvermerk - Eisenbahn-Bundesamt | | Ersatz für Plan-Nr. Phase Index | |
| Datum | Genehmigungsvermerk | Name | Unterschrift |
| Anlage Planfeststellungsunterlagen | | Anlage 18.2.1.1 | |
| Blatt 0 B | | | |