


- Ergänzung zur Legende (Blatt 0)**
 Farbgebung, Kontur beschreibt Status der Inhalte nach Planänderungsverfahren
- geänderte, neue Planung, Planinhalte LBP (1. Planänderung)
 - entfallende Planung, Planinhalte LBP (1. Planänderung)
 - geänderte, neue Planinhalte LBP (Planänderung Fortschreibung Planung)
 - entfallende Planinhalte LBP (Planänderung Fortschreibung Planung)
 - geänderte, neue Planung (Planänderung Fortschreibung Planung)

Stuttgart 21 Planänderungsverfahren Fortschreibung Planung gem. § 76 des VwVfG **DB NETZE**

Umgestaltung des Bahnknotens Stuttgart
 Ausbau- und Neubaustrecke Stuttgart - Augsburg
 Bereich Stuttgart-Wendlingen mit Flughafenanbindung

Planfeststellungsabschnitt 1.3 Filderbereich mit Flughafenanbindung, Teilabschnitt 1.3a
 Bauabschnitt km 10+030 - km 15+311

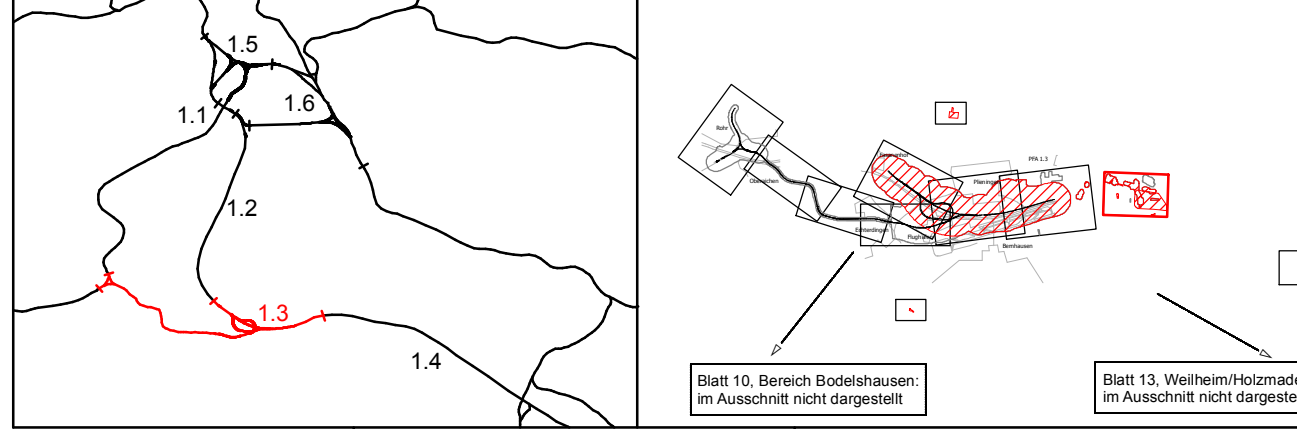

| | | |
|--|--|---|
| Geographische Codierung 140000 | Blattschnittcodierung 48131U-60 | Organisatorische Codierung P U a ü U K 3 5 0 B |
| Bauherr DB Netz AG Großprojekte Südwest Schwarzwaldstraße 62 76137 Karlsruhe | Projektsteuerung DB Projekt Stuttgart-Ulm GmbH Rappensteinstraße 17 70191 Stuttgart | Planer - bearbeitet im Auftrag der DB Projekt Stuttgart-Ulm GmbH Ingenieurgesellschaft Stuttgart 21 - PFA 1.3 OBERMEYER PLANEN + BERATEN GMBH Hasenbergstraße 31 70178 Stuttgart SPIEKERMANN BERATENDE INGENIEURE gepl. I.V. G. Schneider Stuttgart, 20.06.2016 20.11.2019 |

| | | | | | | | | | | | |
|---|---------------------|--|--------------|-------|-------|--|--|-------|-------|--|--|
| Landschaftspflegerischer Begleitplan Bestandsplan Lageplan NBS km 17,000 - 18,900 Trassenfern Bereich Scharnhäuser | gezeichnet | 03/13 | SD/ifuplan | | | | | | | | |
| | bearbeitet | 03/13 | MA/ifuplan | | | | | | | | |
| | geprüft | 09/13 | SM/ifuplan | | | | | | | | |
| Maßstab | | 1 : 2.500 | | | | | | | | | |
| Freigabe DB Projekt Stuttgart-Ulm GmbH | | | | | | | | | | | |
| Änderungsvermerke | | gezeichnet: I.V. R. Berghorn Datum: Stuttgart, 20.11.2019 Ersetzt durch: <table border="1"><tr><td>Phase</td><td>Index</td></tr><tr><td> </td><td> </td></tr></table> Ersetzt durch: <table border="1"><tr><td>Phase</td><td>Index</td></tr><tr><td> </td><td> </td></tr></table> | | Phase | Index | | | Phase | Index | | |
| Phase | Index | | | | | | | | | | |
| | | | | | | | | | | | |
| Phase | Index | | | | | | | | | | |
| | | | | | | | | | | | |
| Genehmigungsvermerk - Eisenbahn-Bundesamt | | Anlage Planfeststellungsunterlagen | | | | | | | | | |
| Datum | Genehmigungsvermerk | Name | Unterschrift | | | | | | | | |
| | | | | | | | | | | | |
| Anlage 18.2.1.1 | | Blatt 8B von 12 13 | | | | | | | | | |