



~~ra = 2560.000 m~~ ra = 2560.000 m ra = 4435.000 m ~~ra = 2390.000 m~~ ra = 2560.000 m ra = 2560.000 m
~~ta = 40.002 m~~ ta = 49.152 m ta = 15.905 m ta = 15.184 m ta = 16.263 m ta = 31.941 m
~~Ya = 0.313 m~~ Ya = -0.472 m Ya = 0.029 m Ya = 0.948 m Ya = -0.052 m Ya = 0.199 m
~~Stat = -0.4-20.059~~ Stat = -0.4-32.774 Stat = -0.4-97.832 Stat = -0.5-84.791 Stat = -0.5-84.876 Stat = -0.7-97.000
~~NW = N237.557 m~~ NW = 237.953 m NW = 237.537 m NW = N237.685 m NW = 237.604 m NW = 235.152 m

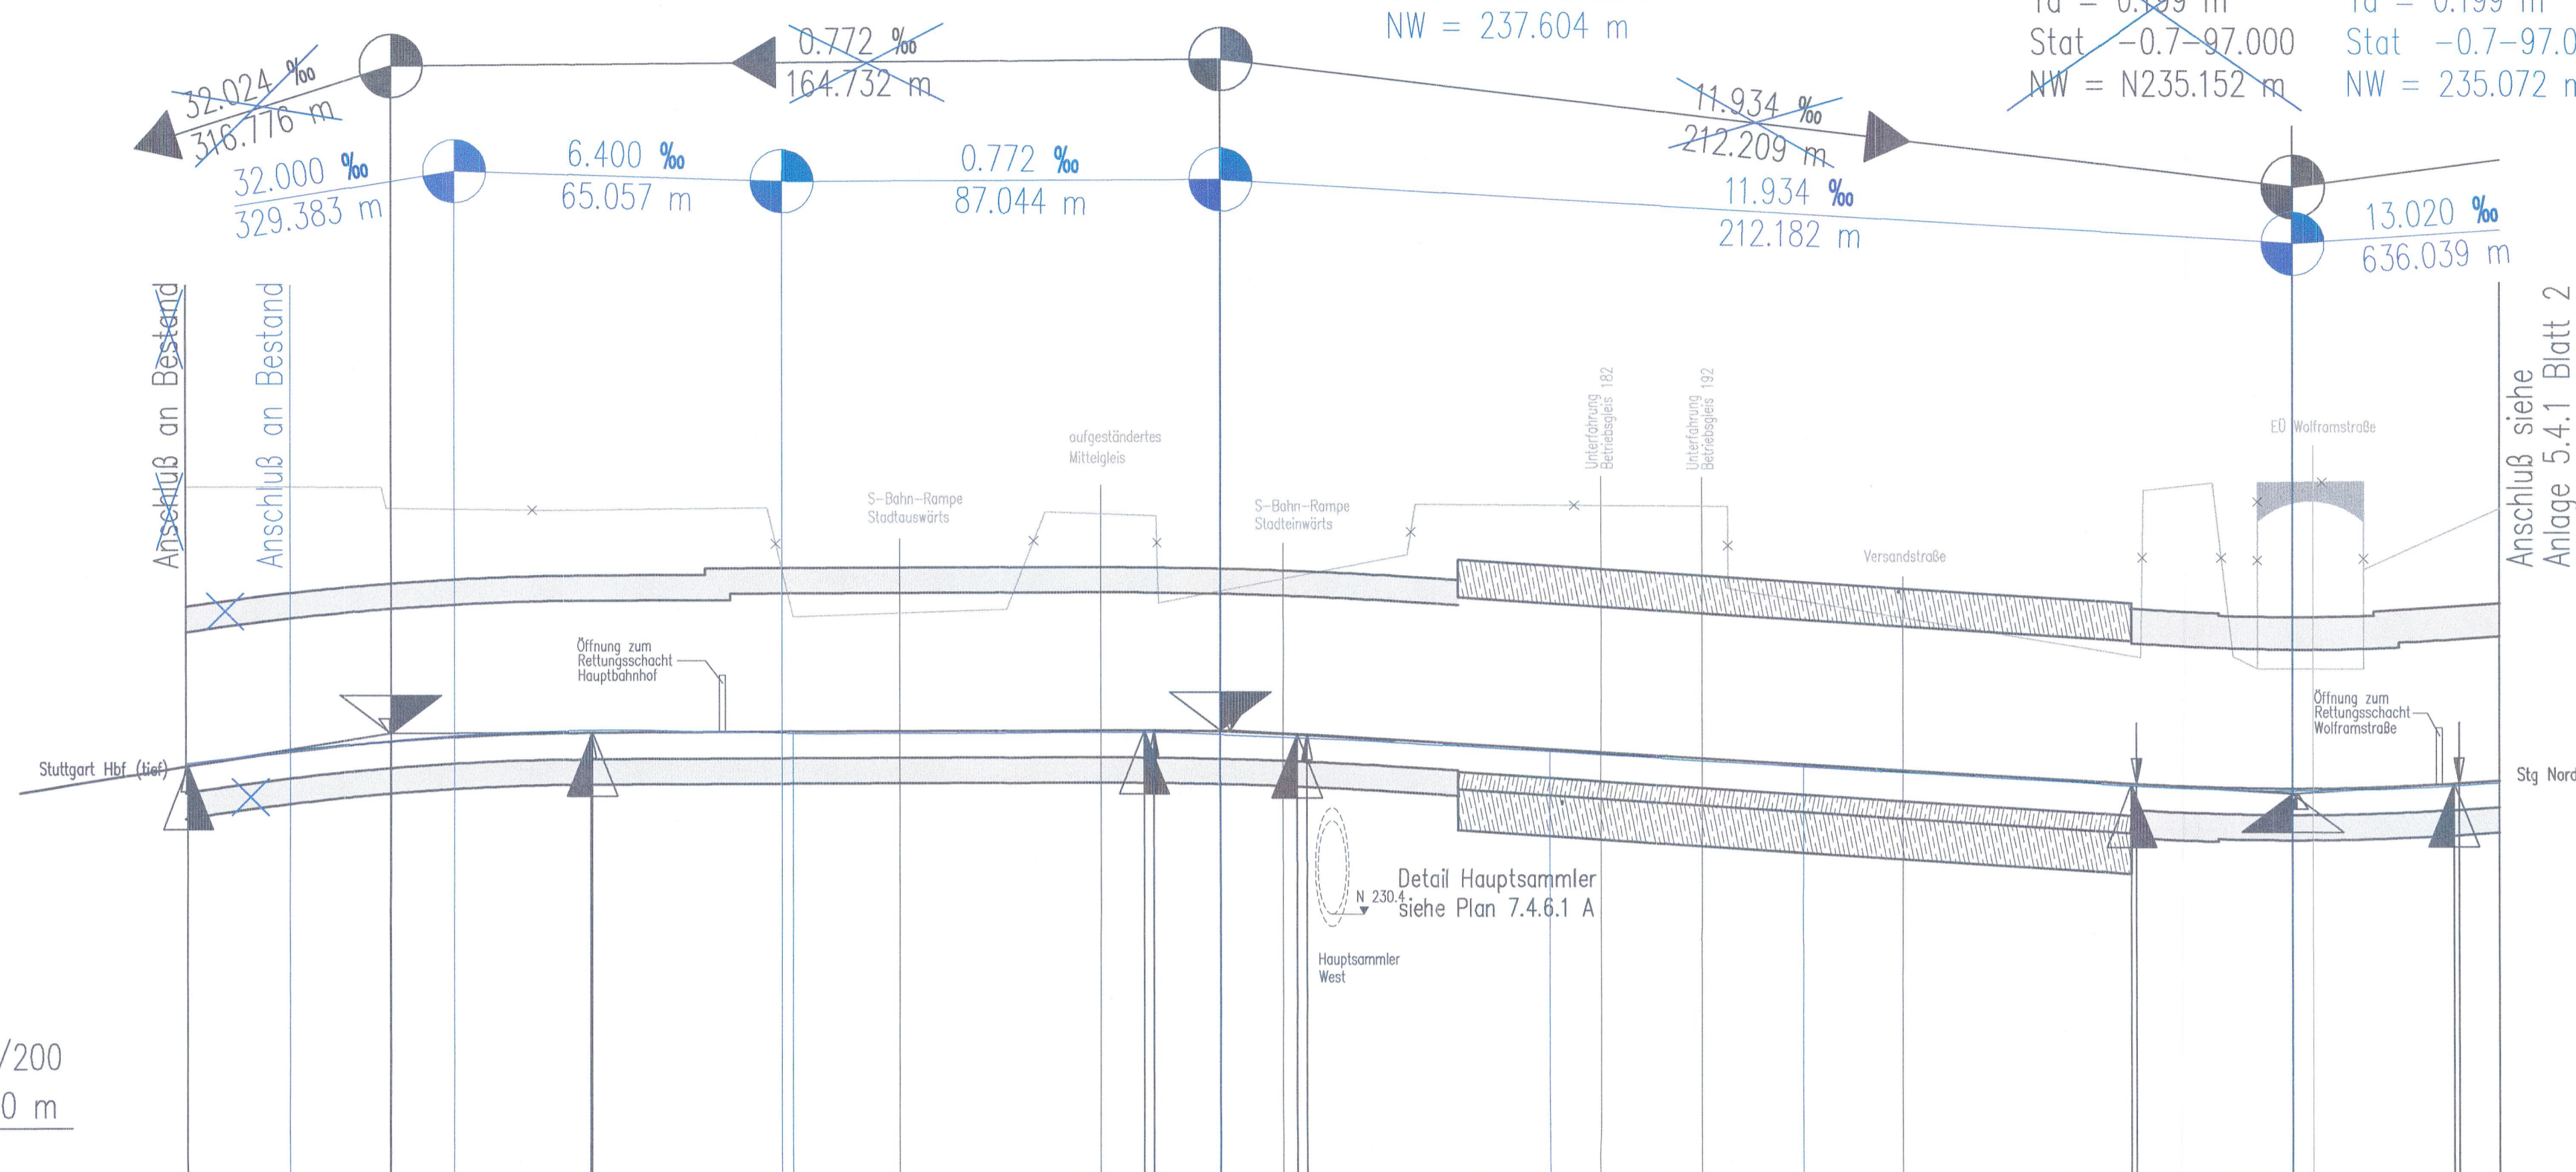

Gelände	247.357	246.490	246.440		246.211	243.203	243.783	240.600	245.654
Stationierung	-0.3-80.057	-0.4-20.059	-0.4-60.061		-0.5-69.607	-0.5-84.791	-0.5-99.975	-0.7-65.059	-0.7-97.000
Gradiente		236.860	237.481		237.566	237.560		236.230	
Stationierung		-0.4-00.320	-0.4-32.774		-0.4-97.832	-0.5-00.000		-0.6-50.000	-0.7-97.058

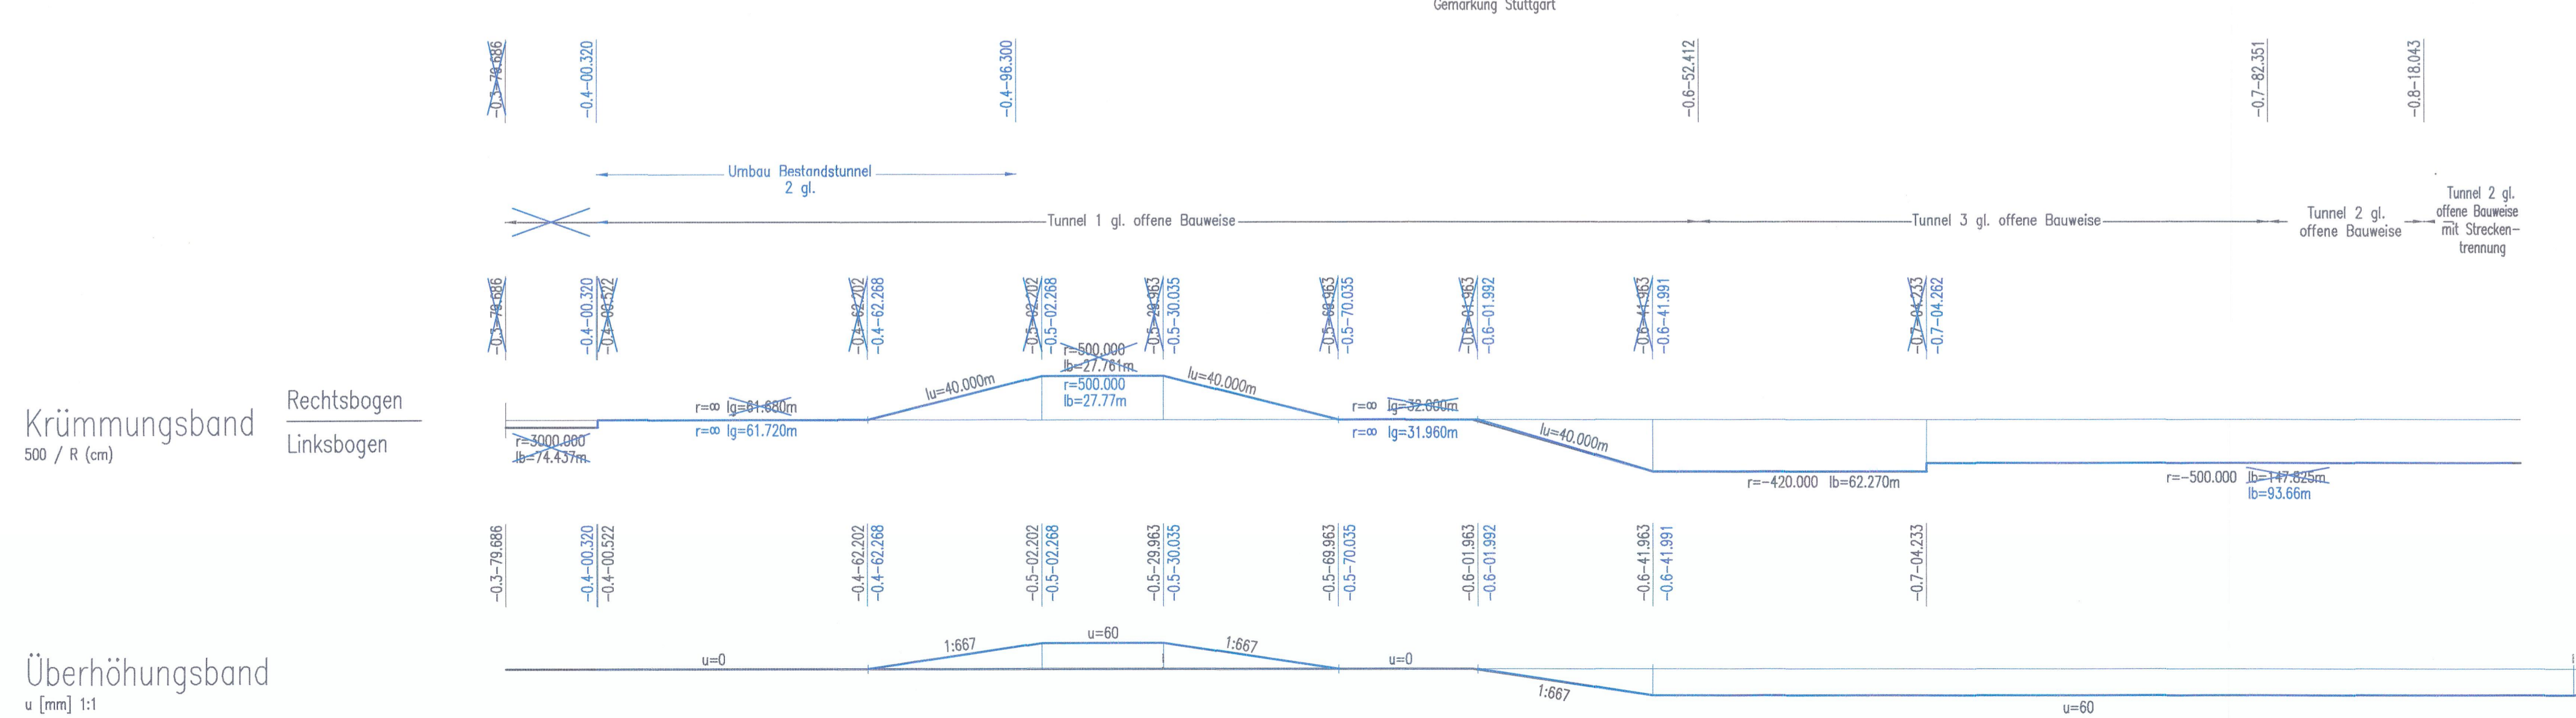


Legende:
 Planänderung

Höhenangaben im NEUEN SYSTEM:
 Höhendifferenz zw. altem (württ.)
 System und Neuem System



Umgestaltung des Bahnknotens Stuttgart
 Ausbau- und Neubaustrecke Stuttgart – Augsburg
 Bereich Stuttgart – Wendlingen mit Flughafenanbindung

Planfeststellungsabschnitt 1.5 Zuführung Feuerbach/Bad Cannstatt – Generalplanung
 Bau-km -4.0-90.340 bis Bau-km -0.4-42.000 / Stat. -4.8-64.359 bis Bau-km -0.4-42.000

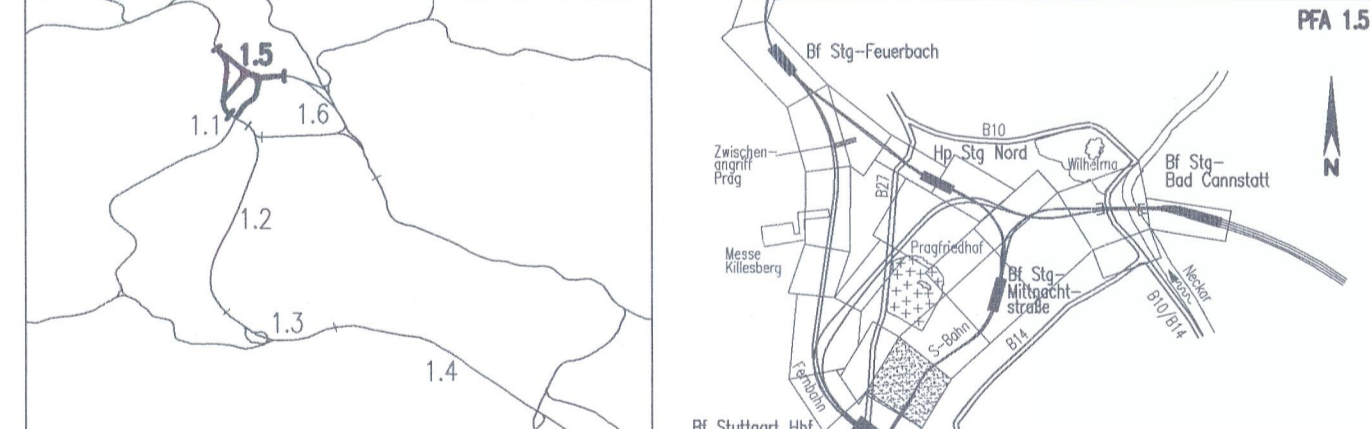

Geographische Codierung	Blattschnittcodierung	Organisatorische Codierung
1.5 0 4 1 v	4 7 0 0 A B - 2 0	P l s h V M 1 1 0 0
Auftraggeber: DB NETZE	Ersteller Planänderung: sweco	Planer - bearbeitet im Auftrag der DB ProjektBau GmbH

Höhenplan
 S-Bahn von Stuttgart Hbf Achse 332
 Str. 4805 Stg Nord - Stuttgart Hbf, Stat -0.8-37.960 bis -0.3-79.686

Datum: 15.06.2016
 Name: [Signature]
 Gezeichnet: [Signature]
 Bearbeiter: [Signature]

Maßstab: 1:1000/200

Änderungsvermerke:

Index	Änderungen	Datum	Name
A	Vorbildmaßnahme ergänzt	27.01.2010	Schwarz/Weiten
B	Änderung der Gestalt	15.03.2017	Schwarz/Weiten

Genehmigt durch: [Signature]
 Im Auftrag: [Signature]

Planfestgestellt gem. § 15 AEG i.V.m. § 76 Abs. 3 VwVfG am 29.11.2017, Az. 58/FaB/11-2016/915 Eisenbahn-Bundesamt Außenstelle Karlsruhe/Stuttgart

Anlage 5.4.2
 Blatt 2B von 2