

Legende

Bestand Biotypen

- Zierrasen
- Annuelle Ruderalvegetation
- Ausdauernde Ruderalvegetation trockenwarmer Standorte
- Gebüsch mittlerer Standorte
- Sukzessionswald
- versiegelte Fläche
- Gleisbereich
- Garten
- Einzelbäume

1. Planänderungsverfahren

- Ergänzte / geänderte Biotypen

2. Planänderungsverfahren

- Ergänzte / geänderte Biotypen
- Ergänzte / geänderte Planfeststellungsgrenze PFA 1.6b

3. Planänderungsverfahren

- Ergänzte / geänderte Planfeststellungsgrenze PFA 1.6b


Schutzgebiete

- Landschaftsschutzgebiete
- Nach § 30 BNatSchG geschützte Biotope

Allgemein

- Kataster
- Planfeststellungsgrenze PFA 1.6b
- Blattsnitte Biotope 1:1.000 mit Nummer
- Blattsnitte Fauna 1:1.000 mit Nummer

Nur zur Information

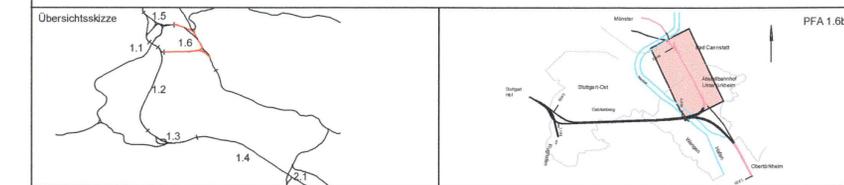

c	Ausgangsverfahren: 3. Änderung im Verfahren "Anpassungen aus Einwendungen des 2. PÄVg"	16.04.2021
b	Ausgangsverfahren: 2. Änderung im Verfahren "Anpassungen Dole 3 u. 4; Zufahrt i.d. Abstellbahnhof, Grunderwerb"	28.01.2021
a	Ausgangsverfahren: 1. Änderung im Verfahren "Ersatzflächen Panoramabahn"	15.05.2020
0	Ausgangsverfahren: Antragsfassung	25.03.2019
Index	Änderungen bzw. Ergänzungen	Planungsstand

Genehmigungsplanung: Unterlage für eine Entscheidung nach § 18 AEG

Geographische Codierung		Blattschnittcodierung		Organisatorische Codierung																	
16	16 b	0	0	4	7	2	0	A	D	-	-	P	U	a	1	U	K	1	1	b	-
PFA	Bauebnchnitt	Blattschnitt		Streckennummer				Bezirk				Phase	Planzeichen	Gewerk	Ebene	Planinhalt	Index				

Vorhabenträger: DB Netz AG Presselstraße 17 70191 Stuttgart		Projekt-Nr.: S000061	
Datum: 16.04.2021 Unterschrift:		Datum: 04 / 21 Name: Mn	
Vertreter des Vorhabenträgers: DB Projekt Stuttgart-Ulm GmbH Rappelstraße 17 70191 Stuttgart		Datum: 04 / 21 Name: FV/Me	
Planverfasser: BAADER KONZEPT Dr. Markus Jovan		Datum: 16.04.2021 Unterschrift:	
Datum: 16.04.2021 Unterschrift:		Datum: 04 / 21 Name: Me	
Vorhaben: Umgestaltung des Bahnknotens Stuttgart ABS/NBS Stuttgart - Augsburg, Bereich Stuttgart - Wendlingen Planfeststellungsabschnitt 1.6b Abstellbahnhof Untertürkheim		Höhenystem: NN-Höhen DHHN 12 Koordinatensystem: LB BW (GK) Ursprungsplan: Blattgröße: 297 x 970 Maßstab: 1:5.000	

Planart: Bestandsplan	
Planinhalt: Bestandsübersicht Strecke 4720 km 0,0 bis km 2,6	

Baader Konzept
 12.04.2021
 GIS: N:\sax201717122_1\gis\gauss210408_Bestand_Ubersicht_5000.mxd