Ausbau- und Neubaustrecke Stuttgart - Augsburg

Bereich Wendlingen - Ulm

Nr.	Art der Änderung	Datum	Name
A	Änderungen des Deckblattverfahrens "A"	10/2010	Sw
B	Entfall Seitenablagerung	06/2012	Sul
C	Entfall ZA–Salzäcker	02/2013	Sul

Planfeststellungsabschnitt 2.1 a/b Wendlingen - Kirchheim

km 25,2+00 - km 36,2+60, im Bereich der Gemeinden Wendlingen - Kirchheim

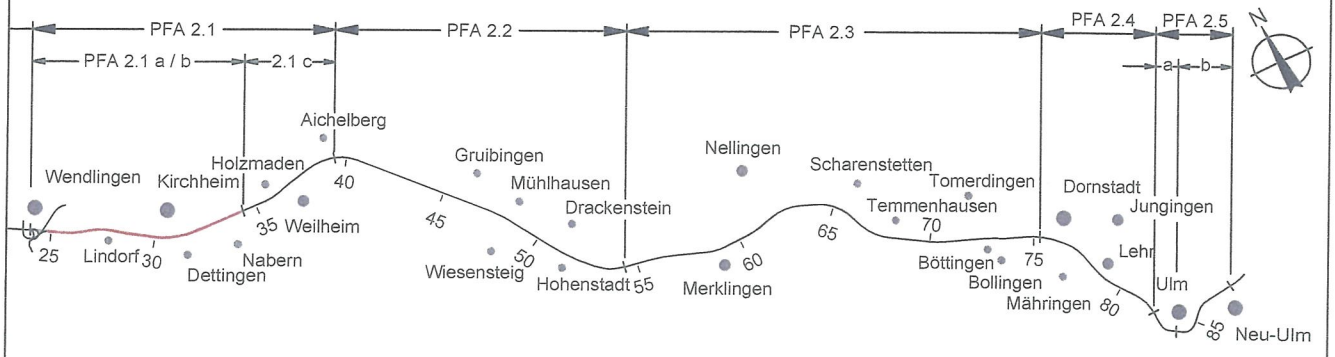

Geographische Codierung				Blattschnittcodierung						Organisatorische Codierung							
2.1	0	0	1	4	4	8	1	3	I	X	-	_	3	P	I	s	I	-	V	K	E	H	-	0
PFA	Bauabschnitt		Blattschnitt		Streckennummer				Bezirk					Phase	Planzeichen				Gewerk	Ebene		Planinhalt		Index

Auftraggeber
DB ProjektBau GmbH
Großprojekt Stuttgart 21,
Wendlingen – Ulm
Räpplenstraße 17
70191 Stuttgart
Tel. 07 11 / 93319 – 212
Fax. 07 11 / 93319 – 293

Ersetzt :
Anlage 8
Blatt 14 von 18

Planer – bearbeitet im Auftrag der DBProjektBau GmbH
OBERMEYER
PLANEN + BERATEN GmbH
Hasenbergstraße 31
70178 Stuttgart
Tel. 0711 / 669 09 – 0
Fax 0711 / 669 09 – 99

Aufgestellt:
OBERMEYER PLANEN + BERATEN GmbH
gez. Gieschke
Stuttgart, den 18.02.2013

Leitungslageplan

Seitenablagerungen Ötlingen
(nördlich BAB A8)
km 26,726 ... 27,586

	Datum	Name
Gezeichnet	01.03	Hul
Bearbeiter	01.03	Gis

"Urheberschutz" – Alle Rechte bei der DBProjektBau GmbH

Maßstab 1:1000

Genehmigungsvermerk – Eisenbahn–Bundesamt

- Entfällt -

Freigabe DBProjektBau GmbH
~~gez. i.V. Ludwig~~
i. V. Hallfeldt
Stuttgart, den ~~18.02.2013~~ 03.02.2015

Ersatz für Plan–Nr. [ ] Phase [ ] Index
Ersetzt durch Plan–Nr. [ ] [ ]

Anlage Planfeststellungsunterlagen
Anlage 8
Blatt 14A von 18

Plangröße: 1,35 m x 0,59 m

M:\14717\CAD\EB\A5\LP\LTG\1V00PKEH_140.dwg