Legende:

Achse ~~910~~ 800	Streckenachse
Achse ~~911~~ 801	Richtung Flughafen – Stuttgart HBF
Achse ~~912~~ 802	Richtung Stuttgart HBF – Flughafen

2.PLANÄNDERUNGSVERFAHREN

Auftragnehmer:	Planverfasser:
Ort, Datum, Unterschrift	Arbeitsgemeinschaft ARGE| FAZ21 Spiekermann AG/ Ing.-Büro Dipl-Ing. H. Vössing GmbH/ Amberg Engineering AG c/o SPIEKERMANN AG CONSULTING ENGINEERS Silberburgstraße 126 70176 Stuttgart Stuttgart, Ort, Datum, Unterschrift
Bauherr: DB NETZE DB Netz AG I.NPG 1 (S) Bauherrenvertretung für die Großprojekte im Bereich Süd Theodor-Heuss-Allee 7 60486 Frankfurt/M	Planung: DB NETZE DB ProjektBau GmbH Großprojekt Stuttgart 21 – Wendlingen – Ulm I.BV-SW-G2 Räpplenstraße 17 70191 Stuttgart

Index:	Änderungen bzw. Ergänzungen	Name:	Datum:
A	Verbindungsbauwerke und Achsbezeichnungen	gez. Hewer	01.04.2010

Stuttgart 21 DBProjekt Stuttgart 21 — Deutsche Bahn DB

Umgestaltung des Bahnknotens Stuttgart

Ausbau- und Neubaustrecke Stuttgart – Augsburg
Bereich Stuttgart–Wendlingen mit Flughafenanbindung

Planfeststellungsabschnitt 1.2 Fildertunnel
Bauabschnitt km 0,432 – km 10,030

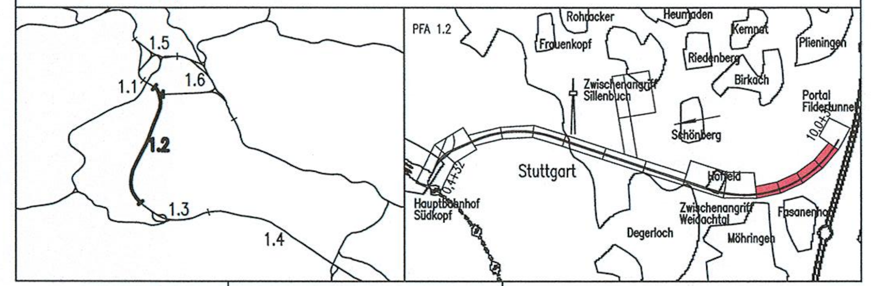

Geographische Codierung			Blattschnittcodierung		Organisatorische Codierung					
PFA	Bauabschnitt	Blattschnitt	Streckennummer	Bezirk	Phase	Planzeichen	Gewerk	Ebene	Planinhalt	Index
1.2	1 2	0 0	4 8 1 3	H U X X X	P	I b I	I	K	V 1	

Auftraggeber	Projektsteuerung	Planer – bearbeitet im Auftrag der DBProjekt GmbH Stuttgart 21	
DBProjekt GmbH Stuttgart 21 Wolframstraße 20 70191 Stuttgart Tel. 07 11 / 2 27 85 – 0 Fax. 07 11 / 2 27 85 – 999	Drees & Sommer Infra Consult & Management GmbH Lautenschlagerstraße 2 70173 Stuttgart Tel. 07 11 / 22 29 33 – 10 Fax. 07 11 / 22 29 33 – 90	BUNG / DE-Consult / FICHTNER Kronenstraße 36 70174 Stuttgart Tel. 0711 / 162 59 – 0 Fax 0711 / 162 59 – 24	Aufgestellt: BUNG Beratende Ingenieure gez. i.V. Riepe Heidelberg, 30.11.2001

Bauzustände und Baulogistik

Beweissicherung Fasanenhof und Körschtal

	Datum	Name
Gezeichnet	11/01	Kneib
Bearbeiter	11/01	Riepe

Maßstab 1:1000

"Urheberschutz" – Alle Rechte bei der DBProjekt GmbH Stuttgart 21

Änderungsvermerke

Index	Änderungen	Datum	Name

Freigabe DB ProjektBau GmbH

Ort, Datum, Unterschrift

Ersatz für Plan-Nr. Phase Index
Ersetzt durch Plan-Nr.

Genehmi…

Datu…	…e	Unterschrift

Planungsrechtliche Zulassungsentscheidung erteilt am 26. Februar 2013
59130-591pä/005-2304#006
Eisenbahn-Bundesamt, Außenstelle Karlsruhe/Stuttgart
Im Auftrag Harlacher

Eisenbahn-Bundesamt 10 Außenstelle Karlsruhe/Stuttgart

Anlage Planfeststellungsunterlagen
Anlage 13.6
Blatt 2A von 5