Legende

(rote Linie)	Planung
(rote Linie mit Kreuzen)	Planung alt
(blaue Linie)	Planänderung

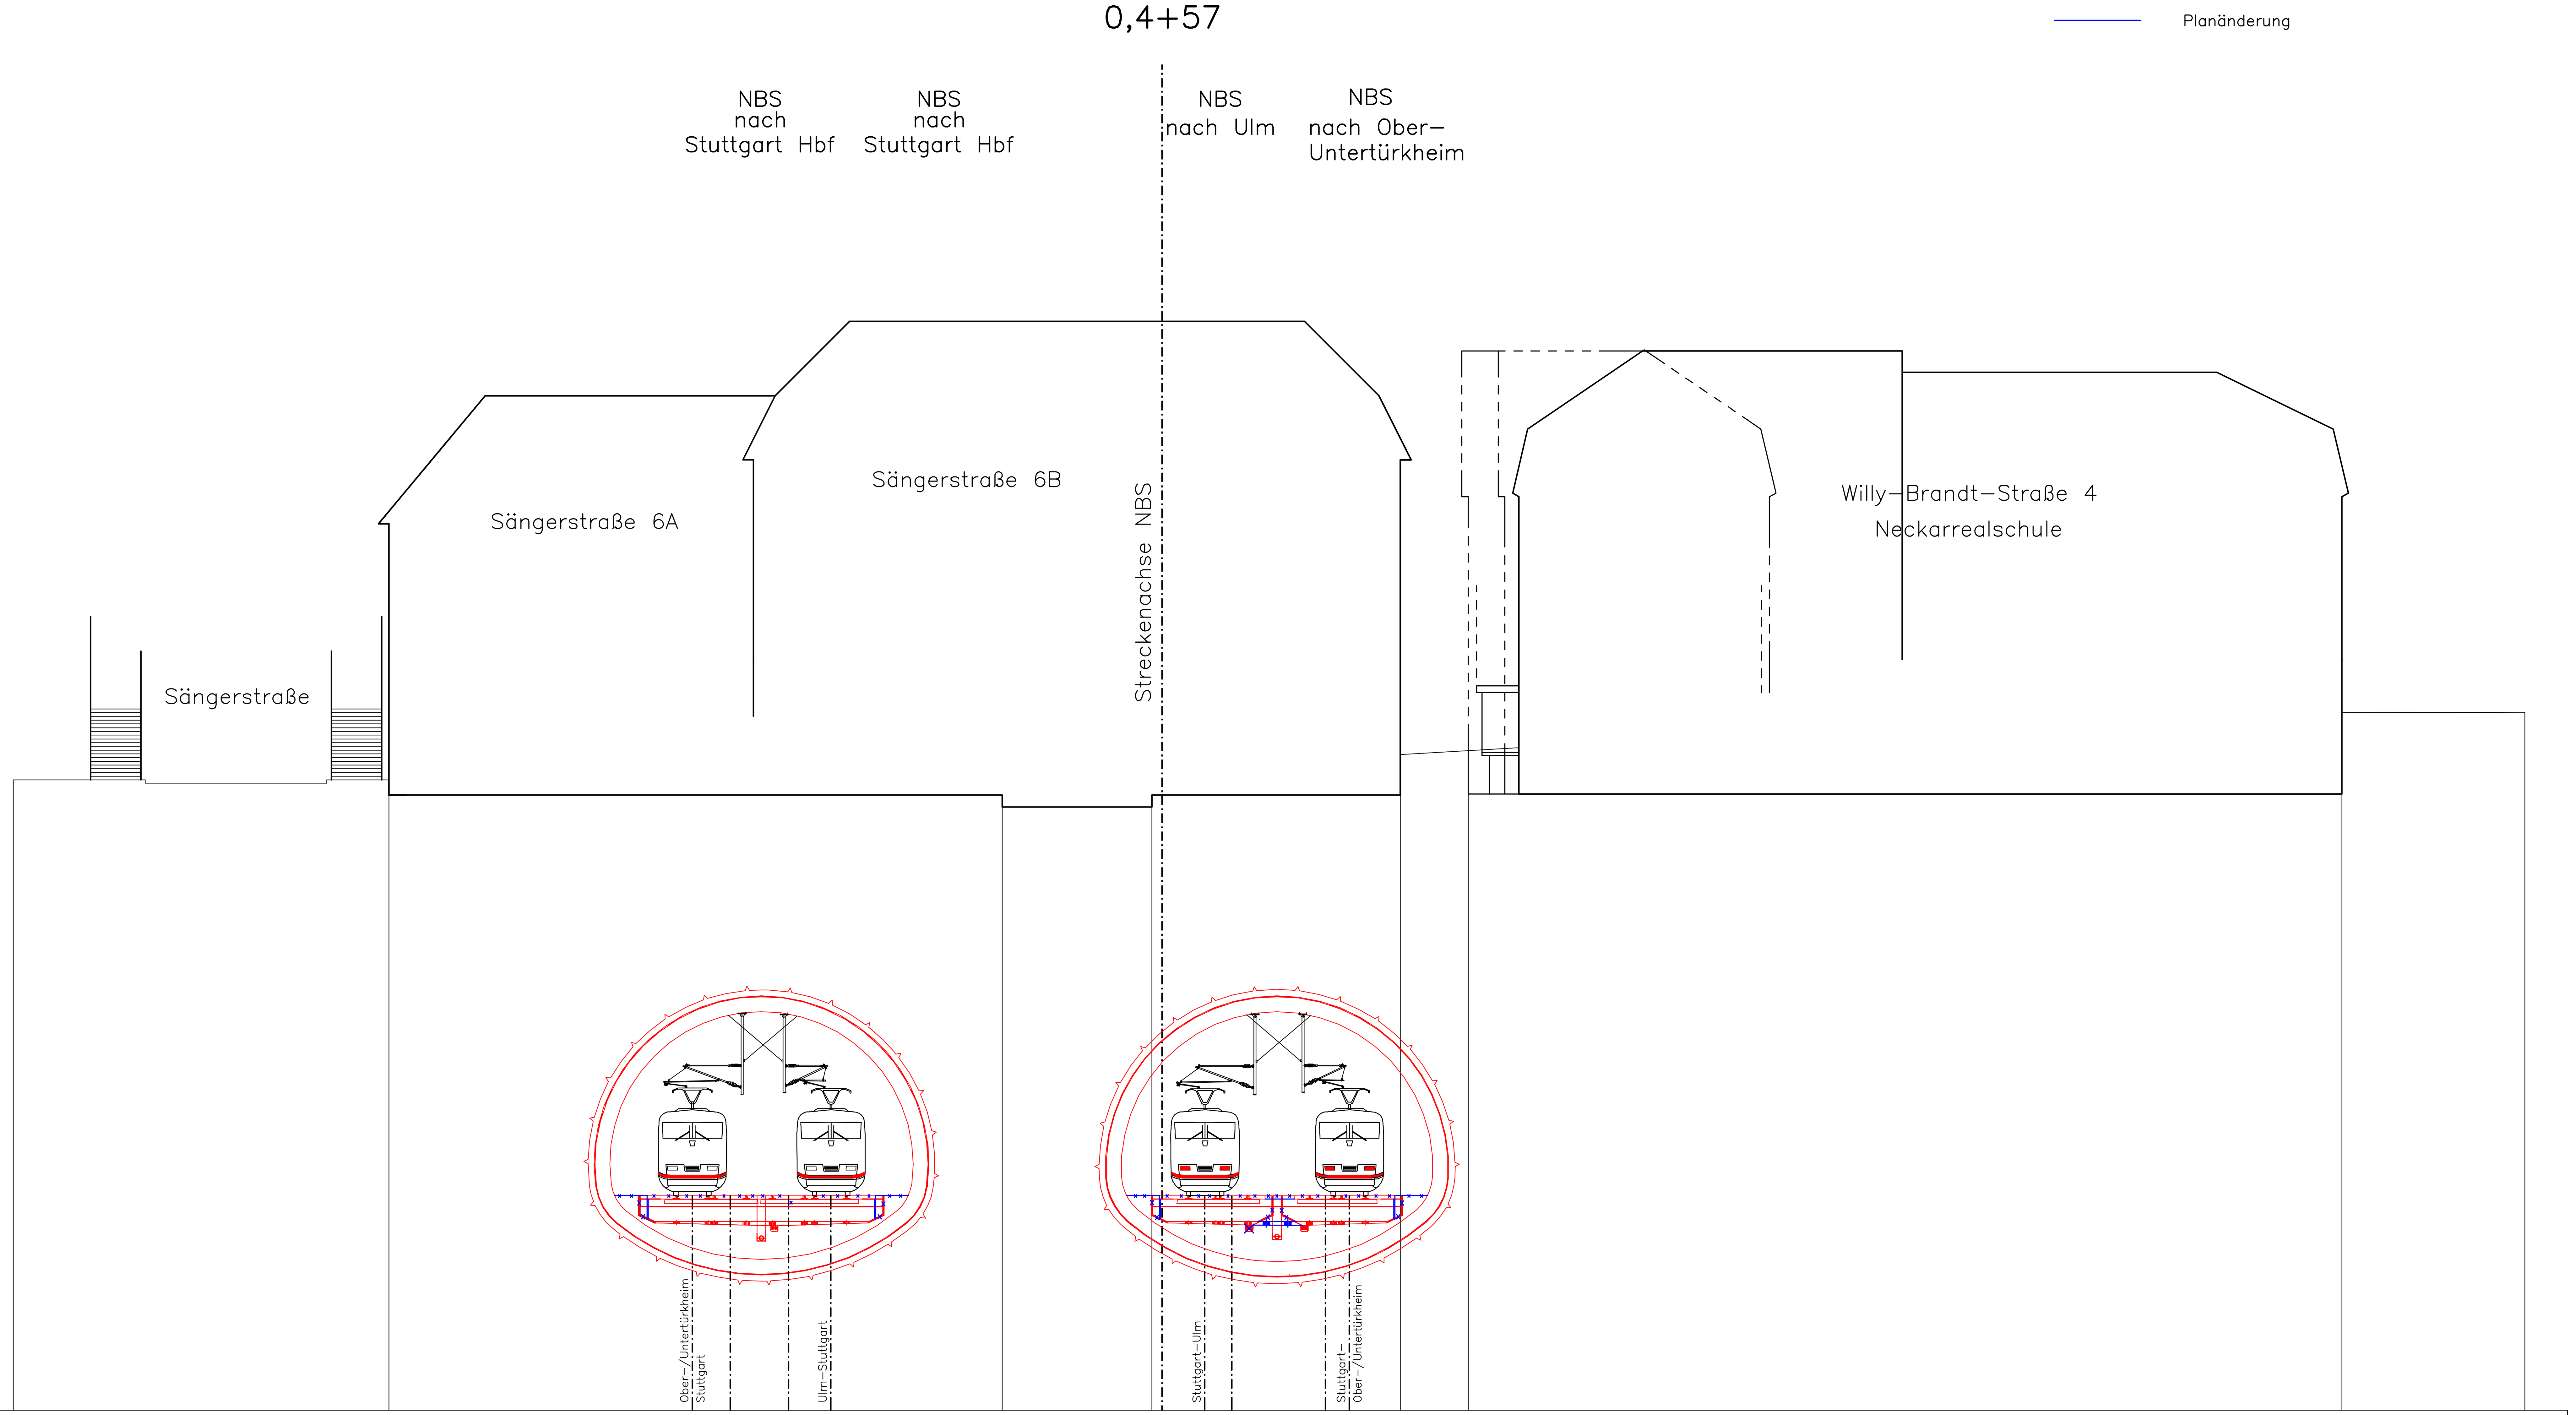

M = 1:200
NN 220.00

GELÄNDE	249.550	249.550 248.800	248.800	248.800	248.800	248.800	248.800 248.250	248.250 248.800	248.800	248.800	248.800	248.800	248.800 250.700	250.884 248.850	248.850 252.680	252.680
SCHIENENOBERKANTE			230.028	230.028	230.026	230.026			230.034	230.034	230.035	230.035				
ABSTAND VON DER STRECKENACHSE	-53.799	-36.206	-22.010	-20.224	-17.502	-15.522	-7.485	-0.485 0.000	2.000	3.430	7.760	9.050	11.162	14.342	55.252	63.822

Planänderung Vergrößerung Technikräume / Anpassung Flucht– / Rettungskonzeption

Auftragnehmer:	Planverfasser:
Ort, Datum, Unterschrift	Arbeitsgemeinschaft ARGE FAZ21 Spiekermann AG/ Ing.–Büro Dipl–Ing. H. Vössing GmbH/ Amberg Engineering AG c/o SPIEKERMANN AG CONSULTING ENGINEERS Silberburgstraße 126 70176 Stuttgart ARGE FAZ21 Fildertunnel Abstellbahnhof Untertürkheim Zuführung Ober– und Untertürkheim Stuttgart, Ort, Datum, Unterschrift
Bauherr: DB NETZE DB Netz AG I.NPG 1 (S) Bauherrenvertretung für die Großprojekte im Bereich Süd Theodor–Heuss–Allee 7 60486 Frankfurt/M	Planung: DB NETZE DB Projekt Stuttgart–Ulm GmbH Räpplenstraße 17 70191 Stuttgart Ort, Datum, Unterschrift

Index:	Änderungen bzw. Ergänzungen	Name:	Datum:
B	Fluchtweg und Befahrbarkeit	Hewer	20.06.2015
A	Umtrassierung und Anpassung FF / MFS	Görlitz	19.04.2010

Stuttgart 21 — DBProjekt Stuttgart 21 — Deutsche Bahn DB

Umgestaltung des Bahnknotens Stuttgart

Ausbau– und Neubaustrecke Stuttgart – Augsburg
Bereich Stuttgart–Wendlingen mit Flughafenanbindung

Planfeststellungsabschnitt 1.2 Fildertunnel
Bauabschnitt km 0,432 – km 10,030

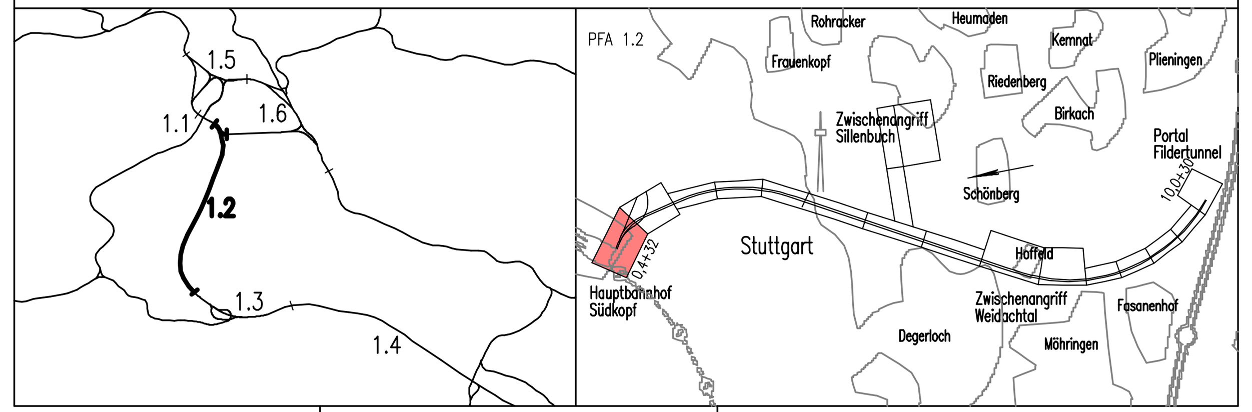

Geographische Codierung					Blattschnittcodierung						Organisatorische Codierung								
1.2	1	2	D	W	4	8	1	3	H	G	P	I	v	q	V	R	0	1	A
PFA	Bauabschnitt		Blattschnitt		Streckennummer				Bezirk		Phase	Planzeichen			Gewerk	Ebene	Planinhalt		Index

Auftraggeber
DB Projekt Stuttgart-Ulm GmbH
~~DBProjekt GmbH Stuttgart 21~~
~~Wolframstraße 20~~ Räpplenstraße 17
70191 Stuttgart
Tel. 07 11 / 2 27 85 – 0
Fax. 07 11 / 2 27 85 – 999

Planer – bearbeitet im Auftrag der
~~DBProjekt GmbH Stuttgart 21~~
DB Projekt Stuttgart-Ulm GmbH
BUNG / DE–Consult / FICHTNER
~~Kronenstraße 36~~ Räpplenstraße 17
~~70174 Stuttgart~~ 70191 Stuttgart
Tel. 0711 / 162 59 – 0
Fax 0711 / 162 59 – 24

Aufgestellt:
DE-Consult
gez. Beyer
Stuttgart, 30.11.2001

Gleisplanung

Querschnitt zweigleisiger Tunnel

km 0,4+57

	Datum	Name
Gezeichnet	11/01	CDR
Bearbeiter	11/01	JHR

Maßstab 1:200

"Urheberschutz" – Alle Rechte bei der ~~DBProjekt GmbH Stuttgart 21~~ DB Projekt Stuttgart-Ulm GmbH

Änderungsvermerke

Index	Änderungen	Datum	Name

Freigabe ~~DB ProjektBau GmbH~~ DB Projekt Stuttgart-Ulm GmbH
Ort, Datum, Unterschrift

Ersatz für Plan–Nr. (Phase) (Index)
Ersetzt durch Plan–Nr.

Genehmigungsvermerk – Eisenbahn–Bundesamt

Datum	Genehmigungsvermerk	Name	Unterschrift

Anlage Planfeststellungsunterlagen
Anlage 6
Blatt 1~~A~~ B von 7