"Urheberschutz"– alle Nutzungsrechte bei der DB AG

Legende
(nicht Gegenstand des Verfahrens, da bereits planfestgestellt)

- NBS offene Linienführung
- NBS Tunnel (eingleisig)
- NBS Tunnel (zweigleisig)
- NBS nachrichtlich
- Brückenwiderlager mit Brücke
- Bauwerksverzeichnisnummer mit Kurzbeschreibung des Bauwerks
- Böschung Damm
- Böschung Einschnitt
- Straßen– und Wegeneubau bituminös
- Rückbau vorhandener Anlagen
- Baustelleneinrichtungsfläche

Legende

- Planung alt, nach Änderungsverfahren nicht mehr aktuell
- Planung vom Änderungsverfahren

Planänderung Anpassung Sonic-Boom-Bauwerk

Auftragnehmer:	Planverfasser: BUNG Ingenieure AG, Englerstrasse 4, 69126 Heidelberg, Tel. 06221/306–0, Fax 06221/306–172
Ort, Datum, Unterschrift	Heidelberg, 11.04.2016 Ort, Datum, Unterschrift
Bauherr: DB NETZE DB Netz AG I.NPG 1 (S) Bauherrenvertretung für die Großprojekte im Bereich Süd Theodor–Heuss–Allee 7 60486 Frankfurt/M	Planung: DB NETZE DB Projekt Stuttgart–Ulm GmbH Röpplenstraße 17 70191 Stuttgart 21. April 2016 Ort, Datum, Unterschrift

Index	Änderungen bzw. Ergänzungen	Name:	Datum:
D	Anpassung Sonic–Boom–Bauwerk, Trogbauwerk, Rettungsplatz, Kataster im Bereich Autobahn	gez. nsj/BUNG	11.04.2016
C	Querschnittsänderung Hauptröhre	Hewer	19.07.2010
B	1. Änderungsverfahren übernommen, Umplanung	gez. Drost/	19.04.2010
A	Trog Voreinschnitt Filder	Görlitz	

Kartengrundlage:
- Digitale Stadtkarte des Stadtmessungsamtes Stuttgart
- ALK–Daten des staatlichen Vermessungsamtes
- Digitale Daten der Flughafen Stuttgart GmbH
- Wege– und Gewässernetz der Flurbereinigung Stgt.–Flughafen, Amt für Flurneuordnung und Landentwicklung Kirchheim u.T.

Stuttgart 21 — DBProjekt Stuttgart 21 — Deutsche Bahn DB

Umgestaltung des Bahnknotens Stuttgart
Ausbau– und Neubaustrecke Stuttgart – Augsburg
Bereich Stuttgart–Wendlingen mit Flughafenanbindung

Planfeststellungsabschnitt 1.2 Fildertunnel
Bauabschnitt km 0,432 – km 10,030

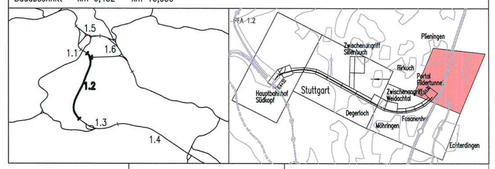

Geographische Codierung	Blattschnittcodierung	Organisatorische Codierung
1.2 | 1 | 2 | D | W PFA Bauabschnitt Blattschnitt	4 8 1 3 H X – 6 0 Streckennummer BezirK	P I a I Ü V K 3 1 | | Phase Planzeichen Gewerk Ebene Planinhalt Index

Auftraggeber	Projektsteuerung	Planer – bearbeitet im Auftrag der DB Projekt GmbH Stuttgart 21	Aufgestellt:
~~DB Projekt Stuttgart–Ulm GmbH~~ ~~DBProjekt Stadt Stuttgart 21~~ ~~Wolframstraße 20~~ Röpplenstraße 17 70191 Stuttgart Tel. 07 11 / 2 27 85 – 0 Fax. 07 11 / 2 27 85 – 999		~~BAM / DE–Consult / FICHTNER~~ ~~Rinnenstraße 30~~ Röpplenstraße 17 ~~70174 Stuttgart~~ 70191 Stuttgart Tel. 0711 / 162 59 – 0 Fax 0711 / 162 59 – 24	DE-Consult gez. Beyer Stuttgart, 30.11.2001

Übersichtslageplan
Gleisplanung, km 9,775 ... 10,030

	Datum	Name
Gezeichnet	11/01	LHI
Bearbeiter	11/01	JHR

Maßstab 1:5000

"Urheberschutz" – Alle Rechte bei der ~~DBProjekt Gmbh Stuttgart 21~~ DB Projekt Stuttgart–Ulm GmbH

Änderungsvermerke

Index	Änderungen	Datum	Name
A	Umplanung Trog Voreinschnitt Filder	18.08.2003	gez. Marquart

Freigabe ~~DB ProjektBau GmbH~~ DB Projekt Stuttgart–Ulm GmbH

Ort, Datum, Unterschrift

Ersatz für Plan–Nr. Phase Index
Ersetzt durch Plan–Nr.

Planungsrechtliche Zulassungsentscheidung erteilt am 07.10.2016
5160-591p&011-2016#008
Eisenbahn-Bundesamt
Zentrale Bonn
Im Auftrag
Dr. Roth

	Name	Unterschrift
1		
2		
3		
4		

Anlage Planfeststellungsunterlagen
Anlage 2.5
Blatt 4B–E1 von 4