0m 10m 50m 100m
M 1:1000

Planänderung Anpassung Sonic-Boom-Bauwerk

Legende:

- Planung
- ~~Planung alt, nach Änderungs-verfahren nicht mehr aktuell~~
- Planung vom Änderungsverfahren

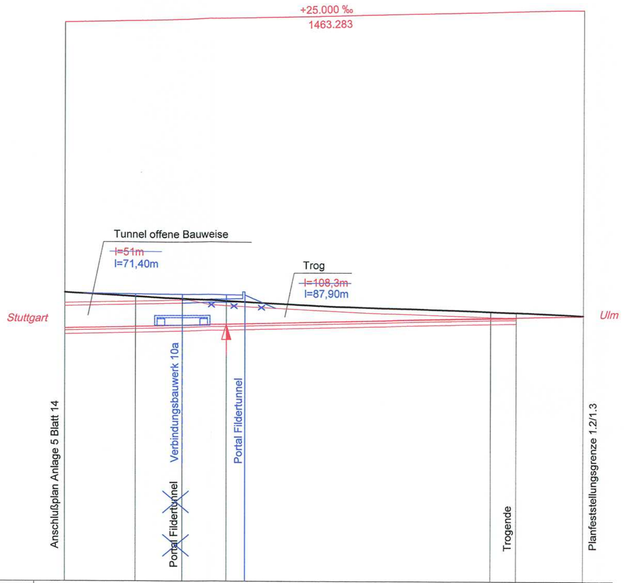

M = 1:1000/1000
NN 300.00

GRADIENTE	382.781	383.353	383.731	384.991	384.240	386.048	386.227	386.647
GELÄNDE	394.516	~~394.251~~ 394.015	~~394.458~~ 393.863	~~394.423~~ 393.719		388.341		387.197
STATION	862.000	884.859	900.000	914.392	920.400	0.000	8.300	30.000

9.9 10.0

KRÜMMUNGSBAND 5/R

l=2997.30
r=2328.00

LANDKREIS	Stuttgart
GEMEINDE	Plieningen

Auftragnehmer:	Planverfasser:
Ort, Datum, Unterschrift	BUNG Ingenieure AG, Englerstrasse 4, 69126 Heidelberg, Tel. 06221/306-0, Fax 06221/306-172; Heidelberg, 11.04.2016; Ort, Datum, Unterschrift
Bauherr: DB Netze AG, LNPG 1 (S), Bauherrenvertretung für die Großprojekte im Bereich Süd, Theodor-Heuss-Allee 7, 60486 Frankfurt/M	Planung: DB Projekt Stuttgart-Ulm GmbH, Röpplenstraße 17, 70191 Stuttgart; 21. April 2016 i.V.; Ort, Datum, Unterschrift

Index	Änderungen bzw. Ergänzungen	Name:	Datum:
A	Anpassung Sonic-Boom-Bauwerk, Trogbauwerk	gez. nsi/BUNG	11.04.2016
B	Umplanung Trog Voreinschnitt Filder	gez.Hewer/Görlitz	19.04.2010
C	Umplanung offene Bauweise	gez. Sacic iC	30.08.2012

Stuttgart 21 — DBProjekt Stuttgart 21 — Deutsche Bahn DB

Umgestaltung des Bahnknotens Stuttgart

Ausbau- und Neubaustrecke Stuttgart – Augsburg
Bereich Stuttgart-Wendlingen mit Flughafenanbindung

Planfeststellungsabschnitt 1.2 Fildertunnel
Bauabschnitt km 0,432 – km 10,030

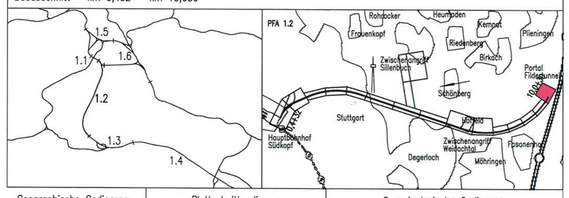

Geographische Codierung	Blattschnittcodierung	Organisatorische Codierung
1.2 1 2 D W (PFA, Bauabschnitt, Blattschnitt)	4 8 1 3 H V – 3 (Streckennummer, Bezirk)	P I s h V M J 1 (Phase, Planzeichen, Gewerk, Ebene, Planinhalt, Index)

Auftraggeber: ~~DB Projekt Stuttgart-Ulm GmbH~~ ~~DBProjekt Gmbh Stuttgart 21~~ ~~Wolframstraße 20~~ Röpplenstraße 17, 70191 Stuttgart, Tel. 07 11 / 2 27 85 – 0, Fax. 07 11 / 2 27 85 – 999

Projektsteuerung

Planer – bearbeitet im Auftrag der ~~DBProjekt Gmbh Stuttgart 21~~ DB Projekt Stuttgart-Ulm GmbH: BUNG / DE-Consult / PORTNER, ~~Kronenstraße 36~~ Röpplenstraße 17, ~~70174 Stuttgart~~ 70191 Stuttgart, Tel. 0711 / 162 59 – 0, Fax 0711 / 162 59 – 24

Aufgestellt: DE-Consult, gez. Bayer, Stuttgart, 30.11.2001

Höhenplan

Gleisplanung, km 9,862 – 10,030

	Datum	Name
Gezeichnet	11/01	PBO/LHI
Bearbeiter	11/01	JHR

Maßstab 1:1000/1000

"Urheberschutz" – Alle Rechte bei der ~~DBProjekt Gmbh Stuttgart 21~~ DB Projekt Stuttgart-Ulm GmbH

Änderungsvermerke

Index	Änderungen	Datum	Name
A	Umplanung Trog Voreinschnitt Filder, Umtrassierung	18.08.2003	gez. Marquart

Freigabe ~~DB ProjektBau GmbH~~ DB Projekt Stuttgart-Ulm GmbH

Ort, Datum, Unterschrift

Ersatz für Plan-Nr. (Phase, Index)

Ersetzt durch Plan-Nr.

Planungsrechtliche Zulassungsentscheidung erteilt am 07.10.2016 5160-591pä/011-2016#008 Eisenbahn-Bundesamt, Zentrale Bonn. Im Auftrag Dr. Klöst. EISENBAHN-BUNDESAMT ZENTRALE

Name	Unterschrift

Anlage Planfeststellungsunterlagen

Anlage 5 C

Blatt 15B ~~E1~~ von 17