Planänderung Anpassung Sonic-Boom-Bauwerk

Auftragnehmer:	Planverfasser: BUNG Ingenieure AG, Engler-strasse 4, 69126 Heidelberg, Tel. 06221/306-0, Fax 06221/306-172
Ort, Datum, Unterschrift	Heidelberg, 11.04.2016 — Ort, Datum, Unterschrift
Bauherr: DB NETZE — DB Netz AG, I.NPG 1 (S), Bauherrenvertretung für die Großprojekte im Bereich Süd, Theodor-Heuss-Allee 7, 60486 Frankfurt/M	Planung: DB NETZE — DB Projekt Stuttgart-Ulm GmbH, Röpplenstraße 17, 70191 Stuttgart, 21. April 2016 i.V. — Ort, Datum, Unterschrift

Index	Änderungen bzw. Ergänzungen	Name:	Datum:
D	Anpassung Sonic-Boom-Bauwerk	nsi/BUNG	11.04.2016
A	Umplanung Sporne, Anpassung FF, Korrektur Parameter und Lage Weg	Görlitz	19.04.2010

Stuttgart 21 — DBProjekt Stuttgart 21 — Deutsche Bahn DB

Umgestaltung des Bahnknotens Stuttgart

Ausbau- und Neubaustrecke Stuttgart – Augsburg
Bereich Stuttgart-Wendlingen mit Flughafenanbindung

Planfeststellungsabschnitt 1.2 Fildertunnel
Bauabschnitt km 0,432 – km 10,030

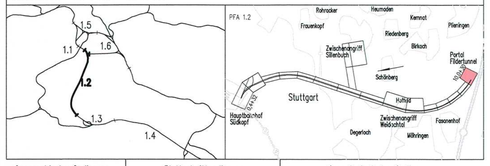

Geographische Codierung	Blattschnittcodierung	Organisatorische Codierung
1.2 1 2 D W (PFA, Bauabschnitt, Blattschnitt)	4 8 1 3 H V – 3 (Streckennummer, Bezirk)	P I v q V R 5 1 A (Phase, Planzeichen, Gewerk, Ebene, Planinhalt, Index)

Auftraggeber
DB Projekt Stuttgart-Ulm GmbH
~~DBProjekt GmbH Stuttgart 21~~
~~Wolframstraße 30~~ Röpplenstraße 17
70191 Stuttgart
Tel. 07 11 / 2 27 85 – 0
Fax. 07 11 / 2 27 85 – 999

Planer – bearbeitet im Auftrag der ~~DBProjekt GmbH Stuttgart 21~~ DB Projekt Stuttgart-Ulm GmbH
BUNG / DE-Consult / RORNER
~~Kronenstraße 36~~ Röpplenstraße 17
~~70174 Stuttgart~~ 70191 Stuttgart
Tel. 0711 / 162 59 – 0
Fax 0711 / 162 59 – 24

Aufgestellt: DE-Consult
gez. Beyer
Stuttgart, 30.11.2001

Gleisplanung

Querschnitt offene Bauweise aufgeweitet

km ~~9,8+70~~ 9.8+75

	Datum	Name
Gezeichnet	11/01	CDR
Bearbeiter	11/01	JHR

Maßstab 1:200

DB Projekt Stuttgart-Ulm GmbH
"Urheberschutz" – Alle Rechte bei der ~~DBProjekt GmbH Stuttgart 21~~

Änderungsvermerke

Index	Änderungen	Datum	Name

Planungsrechtliche Zulassungsentscheidung erteilt am 07.10.2016
5160-591pA011-2016#008
Eisenbahn-Bundesamt, Zentrale Bonn
Im Auftrag Dr. Rühl
EISENBAHN-BUNDESAMT ZENTRALE

Name	Unterschrift

Freigabe ~~DB ProjektBau GmbH~~ DB Projekt Stuttgart-Ulm GmbH
Ort, Datum, Unterschrift

Ersatz für Plan-Nr. ___ Phase ___ Index ___
Ersetzt durch Plan-Nr. ___

Anlage Planfeststellungsunterlagen
Anlage 6 B
Blatt ~~6A~~ von 7

M = 1:200
NN 375.00

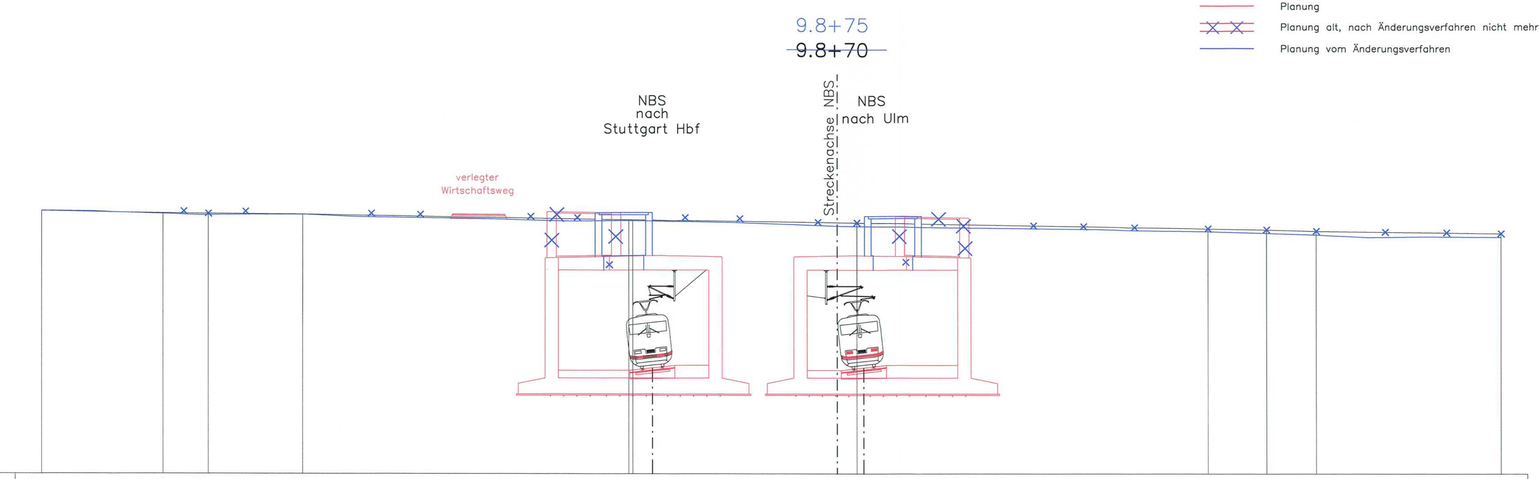

| | | |