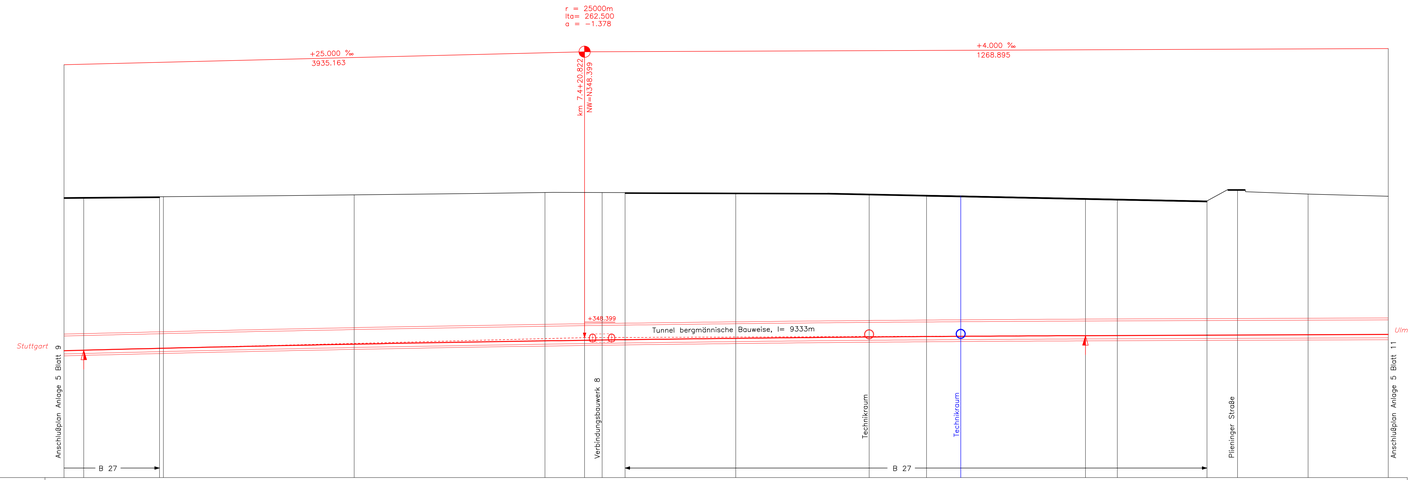

KRÜMMUNGSBAND 5/R

l=2997.30

r=2328.00

LANDKREIS	Stuttgart
GEMEINDE	Möhringen

Legende
(nicht Gegenstand des Verfahrens, da bereits planfestgestellt)

- Planung
- Planung alt
- Planänderung

Planänderung Vergrößerung Technikräume / Anpassung Flucht– / Rettungskonzeption

Auftragnehmer:

Planverfasser:
Arbeitsgemeinschaft ARGE IFAZ21
Ingenieurgesellschaft Ing.Büro Dipl.Ing. K. Wasing GmbH/ Amberg Engineering AG
c/o SPEKTRWERK AG CONSULTING ENGINEERS
Silberburgstraße 126
70176 Stuttgart
Tel.
Fax
Stuttgart
Ort, Datum, Unterschrift

Bauherr:
DB Netz AG
I.NPG 1 (S)
Bauherrenvertretung für die Großprojekte im Bereich Süd
Theodor-Heuss-Allee 7
60486 Frankfurt/M
Ort, Datum, Unterschrift

Planung:
DB Projekt Stuttgart-Ulm GmbH
Rößlerstraße 17
70191 Stuttgart
Ort, Datum, Unterschrift

Index	Änderungen bzw. Ergänzungen	Name:	Datum:
3	Technikraum km 7.6+18	gez. Hewer	20.06.2015
2	Querschnittsänderung Hauptröhre, Verbindungsbauwerk 8, Technikraum	gez. Hewer	13.07.2010
1	Verbindungsbauwerk 8	gez. Hewer	22.03.2010

Stuttgart 21
DBProjekt Stuttgart 21
Deutsche Bahn DB

Umgestaltung des Bahnknotens Stuttgart

Ausbau– und Neubaustrecke Stuttgart – Augsburg
Bereich Stuttgart–Wendlingen mit Flughafenanbindung

Planfeststellungsabschnitt 1.2 Fildertunnel
Baulabschnitt km 0,432 – km 10,030

Geographische Codierung					Blattschnittcodierung						Organisatorische Codierung							
1.2	1	2	D	W	4	8	1	3	H	Q	–	1	P	I	a	h	V	W	E	1
PFA	Baulos/Los		Blattschnitt		Streckennummer				Blatt-Nr.				Gewerk	Ebene	Planinhalt	Index		

Auftraggeber
~~DB Projekt Stuttgart-Ulm GmbH~~
~~DB Projekt GmbH Stuttgart 21~~
~~Rotebühlstraße 86 · Rappenstraße 17~~
~~70178 Stuttgart · 70191 Stuttgart~~
~~Tel. 07 11 / 2 12 85 - 0~~ Tel. 0711 / 162 59 - 0
~~Fax. 07 11 / 2 12 85 - 999~~ Fax 0711 / 162 59 - 24

Planer – bearbeitet im Auftrag der
~~DB Projekt GmbH Stuttgart 21~~
~~Rotebühlstraße 86 · Rappenstraße 17~~
~~70178 Stuttgart · 70191 Stuttgart~~
Tel. 0711 / 162 59 - 0
Fax 0711 / 162 59 - 24

Aufgestellt:
DEConsult
gez. Beyer
Stuttgart, 30.11.2001

Höhenplan

Gleisplanung, km 7,148 ... 7,842

	Datum	Name
Gezeichnet	11/01	PBO/LH
Bearbeitet	11/01	JHR

Maßstab 1:1000/1000

DB Projekt Stuttgart-Ulm GmbH
"Urheberschutz" – Alle Rechte bei der ~~DB~~Projekt GmbH Stuttgart 21

Änderungsvermerke

Index	Änderungen	Datum	Name
A	Verschiebung Verbindungsbauwerk 8	18.08.2003	gez. Marquart

Freigabe ~~DB Projektbau GmbH~~ DB Projekt Stuttgart-Ulm GmbH
Ort, Datum, Unterschrift

Ersatz für Plan-Nr. [ ] Index [ ]
Ersetzt durch Plan-Nr. [ ] Index [ ]

Genehmigungsvermerk – Eisenbahn-Bundesamt

Datum	Genehmigungsvermerk	Name	Unterschrift

Anlage Planfeststellungsunterlagen
Anlage 5
Blatt 10~~8~~ 1 von 17