Ansicht von Süden
M 1:200

km = 25,5+56.318
NW = N274.500
ra = 25000.000
lta = 48.366
a = -0.047

~~km = 25,5+55.543~~
~~NW = 274.707~~
~~ra = 20238.473~~
~~lta = 44.854~~
~~a = -0.050~~

linkes Gleis
+10.394‰
683.567m

~~+9.635 ‰~~
~~139.304 m~~

linkes Gleis

rechtes Gleis
+10.394 ‰
683.600 m

+6.525‰
541.582m

~~+5.203 ‰~~
~~162.933 m~~

+6.528 ‰
543.933 m

km = 25,5+56.516
NW = 274.500
ra = 25000
lta = 48.316
a = -0.047

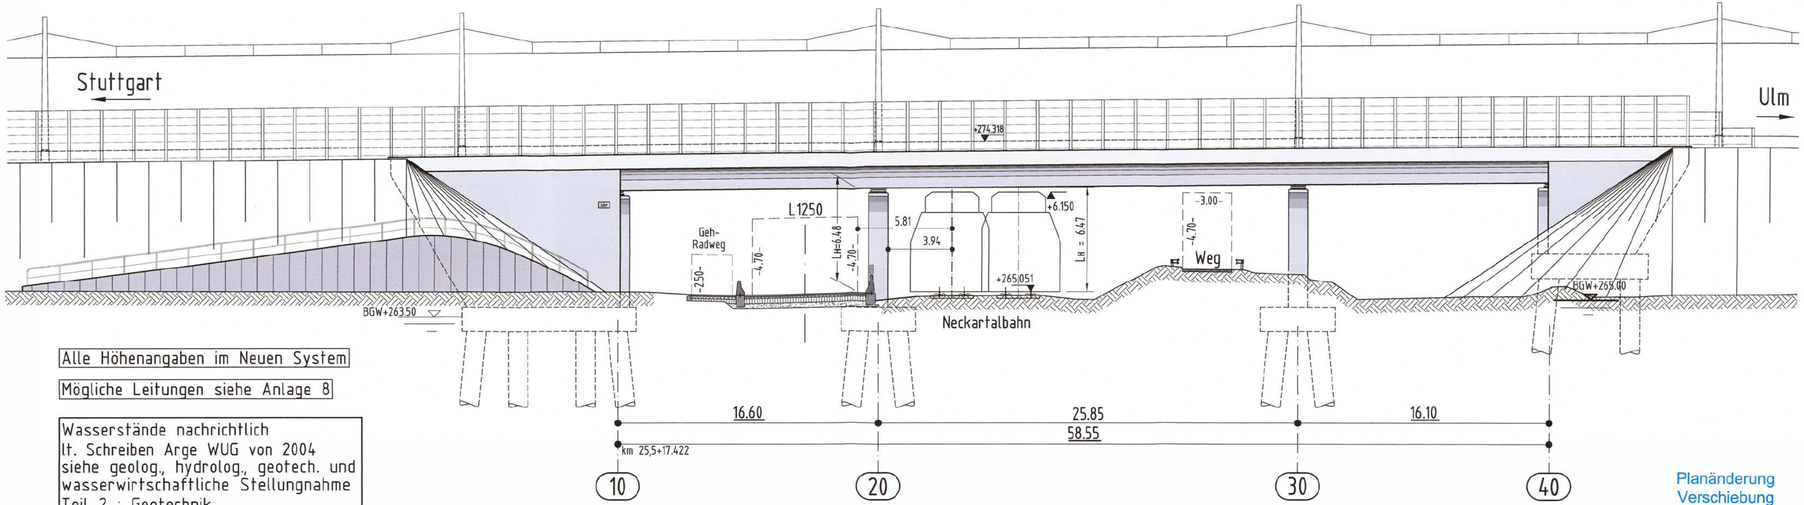

Alle Höhenangaben im Neuen System

Mögliche Leitungen siehe Anlage 8

Wasserstände nachrichtlich
lt. Schreiben Arge WUG von 2004
siehe geolog., hydrolog., geotech. und
wasserwirtschaftliche Stellungnahme
Teil 2 : Geotechnik

~~Höhenangaben in NBS-Achse~~

Die Gradienten beziehen sich auf die jeweiligen Kilometrierungslinien

Planänderung
Verschiebung
Überleitverbindung
neue Planung
entfallende Planung

Ausbau- und
Neubaustrecke
Stuttgart – Augsburg

DB

Bereich Wendlingen – Ulm

Nr.	Art der Änderung	Datum	Name
A	Gründung, Lagerachsen Widerlager	06/2010	ala
B	Planänderung Verschiebung der Überleitverbindung vom PFA 2.1 a/b in den PFA 1.4	01/2018	CB

Planfeststellungsabschnitt 2.1 a/b Wendlingen – Kirchheim – PÄ Verschiebung Überleitverbindung
km 25,2+00 – km 36,2+60, im Bereich der Gemeinden Wendlingen – Kirchheim

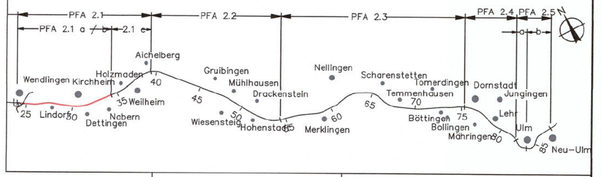

Geographische Codierung	Blattschnittcodierung	Organisatorische Codierung
2.1 0 0 0 5 (PFA, Bauabschnitt, Blattschnitt)	4 8 1 3 1 S - 4 (Streckennummer, Bezirk)	P 1 b q - 1 A 2 5 - 0 (Phase, Planzeichen, Gewerk, Ebene, Planinhalt, Index)

Auftraggeber
DB Projekt Stuttgart-Ulm GmbH
Röpplenstraße 17
70191 Stuttgart
Tel. 07 11 / 93319 – 212
Fax. 07 11 / 93319 – 293

Ersetzt:
Anlage 7.3
Blatt 5A von 12

Planer – bearbeitet im Auftrag der DBProjektBau GmbH
Aufgestellt:
DB International GmbH
Region Deutschland Süd und Südeuropa
Jägerstraße 40
70174 Stuttgart
Tel. 0711 / 22918 – 0
Fax 0711 / 22918 – 99
19.01.2018

Leonhardt Andrä und Partner
Büro Stuttgart
Heilbronner Straße 362
70469 Stuttgart
Tel.: 0711/256 6-0
Fax: 0711/256 6-205

Bauwerksplan
EÜ Neckartalbahn km 25,5+18.415 bis 25,5+75.865
Ansicht

	Datum	Name
Gezeichnet	05/06	SD_10_07
Bearbeiter	05/06	Andelfinger

"Urheberschutz" – Alle Rechte bei der DBProjektBau GmbH

Maßstab 1:200

Genehmigungsvermerk – Eisenbahn-Bundesamt

Planfestgestellt gem. § 18 AEG
i.V.m. § 76 Abs. 2 VwVfG
am 27.06.2018,
Az. 591pä/013-2018#003
Eisenbahn-Bundesamt,
Außenstelle Karlsruhe/Stuttgart

Im Auftrag [redacted]

Freigabe DBProjektBau GmbH
gez. i.V. Hallfeldt
Stuttgart, den 19.01.2018

Ersatz für Plan-Nr. ___ Phase ___ Index ___
Ersetzt durch Plan-Nr. ___

Anlage Planfeststellungsunterlagen
Anlage 7.3
Blatt 5B von 12