Darstellung auf der Grundlage der ALK 25 mit Erlaubnis des Landesvermessungsamtes Baden-Württemberg, vom 22.09.1997, Az.:5.12./1836

Legende

Erholungseinrichtungen

- Radweg und Spazierweg
- Sportplatz
- Grillplatz
- Reiterhof
- Erholungswald Stufe I und II

Fernwirksame Elemente / Vorbelastung

- das Landschaftsbild aufwertende Strukturen (z.B. Gebüsche, Hecken, Waldsäume)
- das Landschaftsbild belastende Strukturen (z.B. Verkehrsflächen, Freileitungen, Kläranlagen u.ä., von denen Schall- und Schadstoffemissionen, Trennwirkungen und visuelle Störungen ausgehen)

Denkmäler

- Kultur- und Bodendenkmäler nach § 2 bzw. 12 BW DSchG
- Naturdenkmäler nach § 30 BW NatSchG
- Grabungsschutzgebiet nach § 22 BW DSchG

Biotoptypen

- Nadelwald
- Mischwald
- Laubwald
- Verkehrsbegleitgrün
- Streuobst
- Obstplantage, Baumschule
- Hecke,Gebüsch
- Baumreihe, Allee
- Fließgewässer
- Stillgewässer
- Grünland, frisch
- Grünland, trocken
- Grünland, feucht
- Acker
- Kleingarten, Freizeitgrundstück
- Ruderal, Sukzessions- und Schlagflur
- Brache
- Park- und Grünanlage, Rasenfläche
- nicht bewertete Flächen (hochverdichtete Bebauung, Straßen, Bahnanlagen, sonst. versiegelte Fläche)

Sonstiges

- Technische Planung NBS mit Kilometrierung
- Technische Planung L1250
- Technische Planung in benachbarten Planfeststellungsabschnitten nachrichtlich dargestellt
- 55 dB(A)-Isolinie Gesamtschall Tag Nullfall
- Grenze des Untersuchungsraumes für Landschaft und Erholung
- Grenze der Landschaftsbildeinheit

K1.1	Ackerbaulich dominierte Landschaftsbildeinheit südlich von Unterboihingen
K1.2	Ackerbaulich dominierte Landschaftsbildeinheit nordöstlich von Oberboihingen
K1.3	Ackerbaulich dominierte Landschaftsbildeinheit südöstlich von Unterboihingen
K2.1	Acker- und grünlandgeprägte Landschaftsbildeinheit nördlich von Oberboihingen
K4.1	Streuobstgeprägte Landschaftsbildeinheit südöstlich von Unterboihingen
K5.1	Streuobst- und grünlandgeprägte Landschaftsbildeinheit nördlich von Oberboihingen
K5.2	Streuobst- und grünlandgeprägte Landschaftsbildeinheit östlich von Oberboihingen
S8.1	Siedlungs- und infrastrukturgeprägte Landschaftsbildeinheit Ober- und Unterboihingen
T10	BAB A8

Die verwendeten Datengrundlagen sind im Text (Anlage 12.1A) detailliert dargelegt:
Erholung: Kap. 5.2
Landschaft: Kap. 5.7
Kulturgüter: Kap 5.8 der Anlage 11.1A

Planänderung Evakuierungs- und Rettungspunkt (ERP) an der GZ-BAB-Unterfahrung

- Ergänzung Technische Planung ERP

Ausbau- und Neubaustrecke Stuttgart - Augsburg

DB

Bereich Wendlingen - Ulm

Nr.	Art der Änderung	Datum	Name
a	Änderungen vor Planfeststellung	03/2015	Kö/Si
b	Ergänzung Anbindung Große Wendlinger Kurve	03/2018	Di/Sk
c	Ergänzung Evakuierungs- und Rettungspunkt (ERP) an der GZ-BAB-Unterfahrung	08/2020	Sk/Si

Planfeststellungsabschnitt 2.1 a/b Wendlingen - Kirchheim - PÄ Evakuierungs- und Rettungspunkt (ERP) an der GZ-BAB-Unterfahrung
km 25,2+00 - km 36,2+60, im Bereich der Gemeinden Wendlingen - Kirchheim

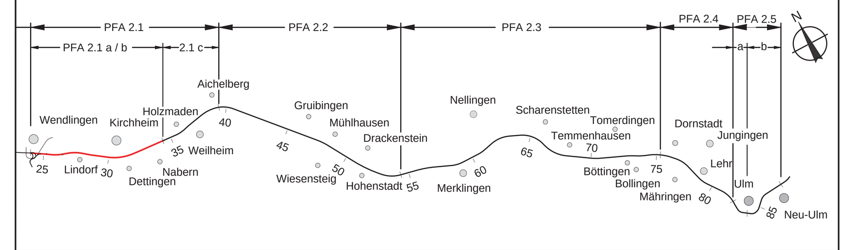

Geographische Codierung					Blattschnittcodierung										Organisatorische Codierung												
2.1	0	0	0	1	4	8	1	3	I	R	-	6	0		P	U	a	l	-	U	K	E	1	0	0		
PFA	Bauabschnitt		Blattschnitt		Streckennummer				Bezirk						Phase	Planzeichen				Gewerk	Ebene	Planinhalt		Index			

Auftraggeber
DB Projekt Stuttgart-Ulm GmbH
Räpplenstraße 17
70191 Stuttgart
Tel. 07 11 / 93319 - 212
Fax. 07 11 / 93319 - 293

Ersetzt:
Anlage DB 12.2.1
Blatt 1b von 5

Planer - bearbeitet im Auftrag der DB Projekt Stuttgart-Ulm-GmbH
ARGE BAADER-BOSCH
Weißenburger Straße 19
91710 Gunzenhausen
Tel. 09831/6193-0
Fax 09831/6193-11

Aufgestellt:
ARGE BAADER BOSCH
gez.Müller-Pfannenstiel
München, 21.08.2020

Landschaft, Erholung, Kulturgüter Bestandsplan

NBS km 25,2+00 (PFA-Grenze) - km 26,9+80

	Datum	Name
Gezeichnet	20/08	Si
Bearbeiter	20/08	Di/Sk

Maßstab 1:5000

"Urheberschutz" - Alle Rechte bei der DB Projekt Stuttgart-Ulm GmbH

Genehmigungsvermerk - Eisenbahn-Bundesamt

Freigabe DB Projekt Stuttgart-Ulm GmbH
gez. i.V. Hallfeldt
Stuttgart, 21.08.2020

Ersatz für Plan-Nr. Phase Index
Ersetzt durch Plan-Nr.

Anlage Planfeststellungsunterlagen
Anlage 12.2.1
Blatt 1c von 5

PLANGRÖSSE: 1540 x 594
DATEI: