Zentraler Zugang ~~(U6)~~ (U7 / U8) M 1:200

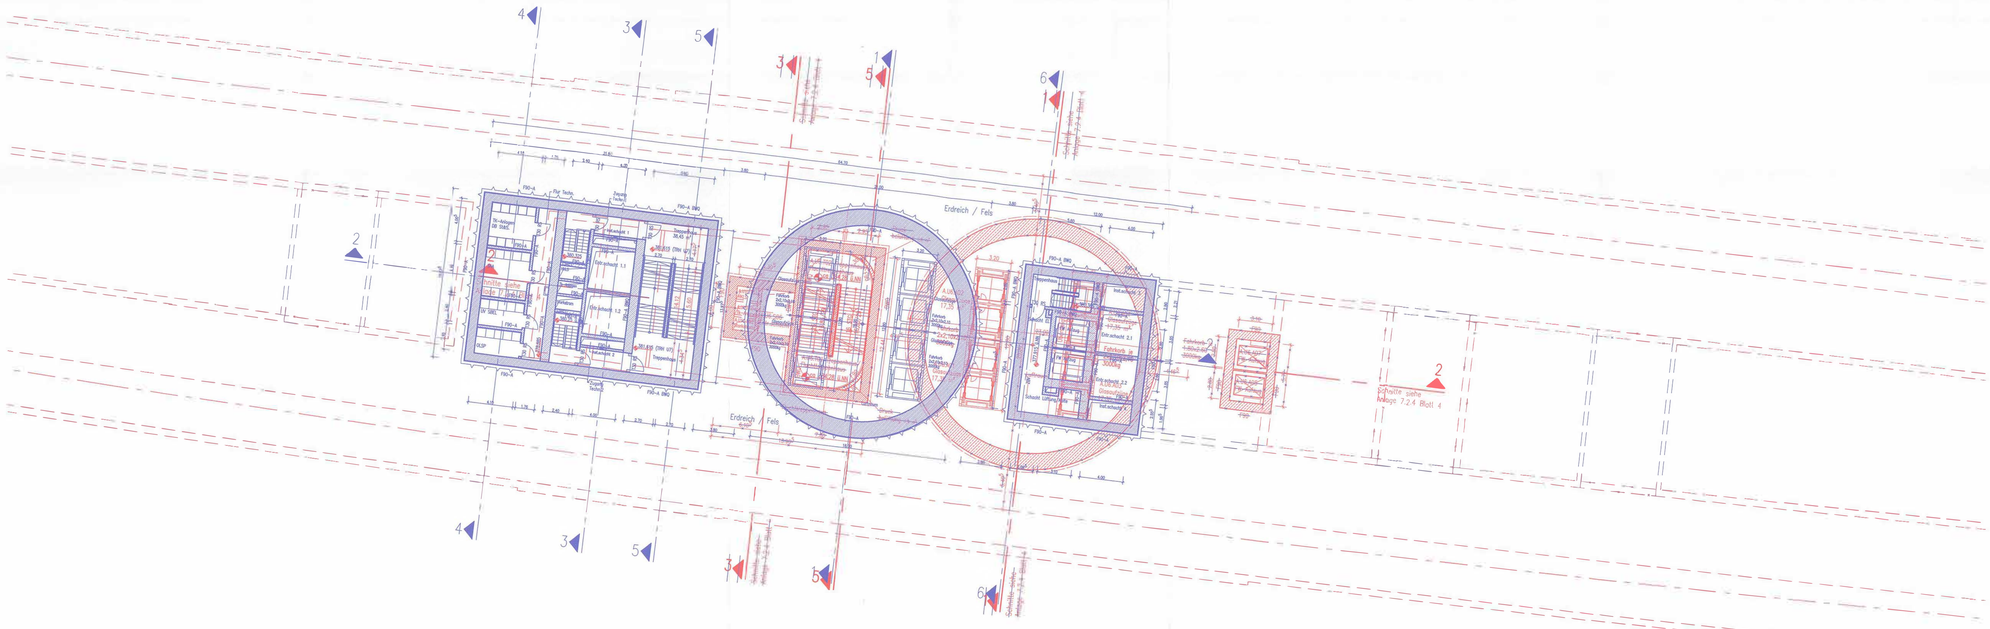

Zentraler Zugang Bahnsteigebene (U10) M 1:200

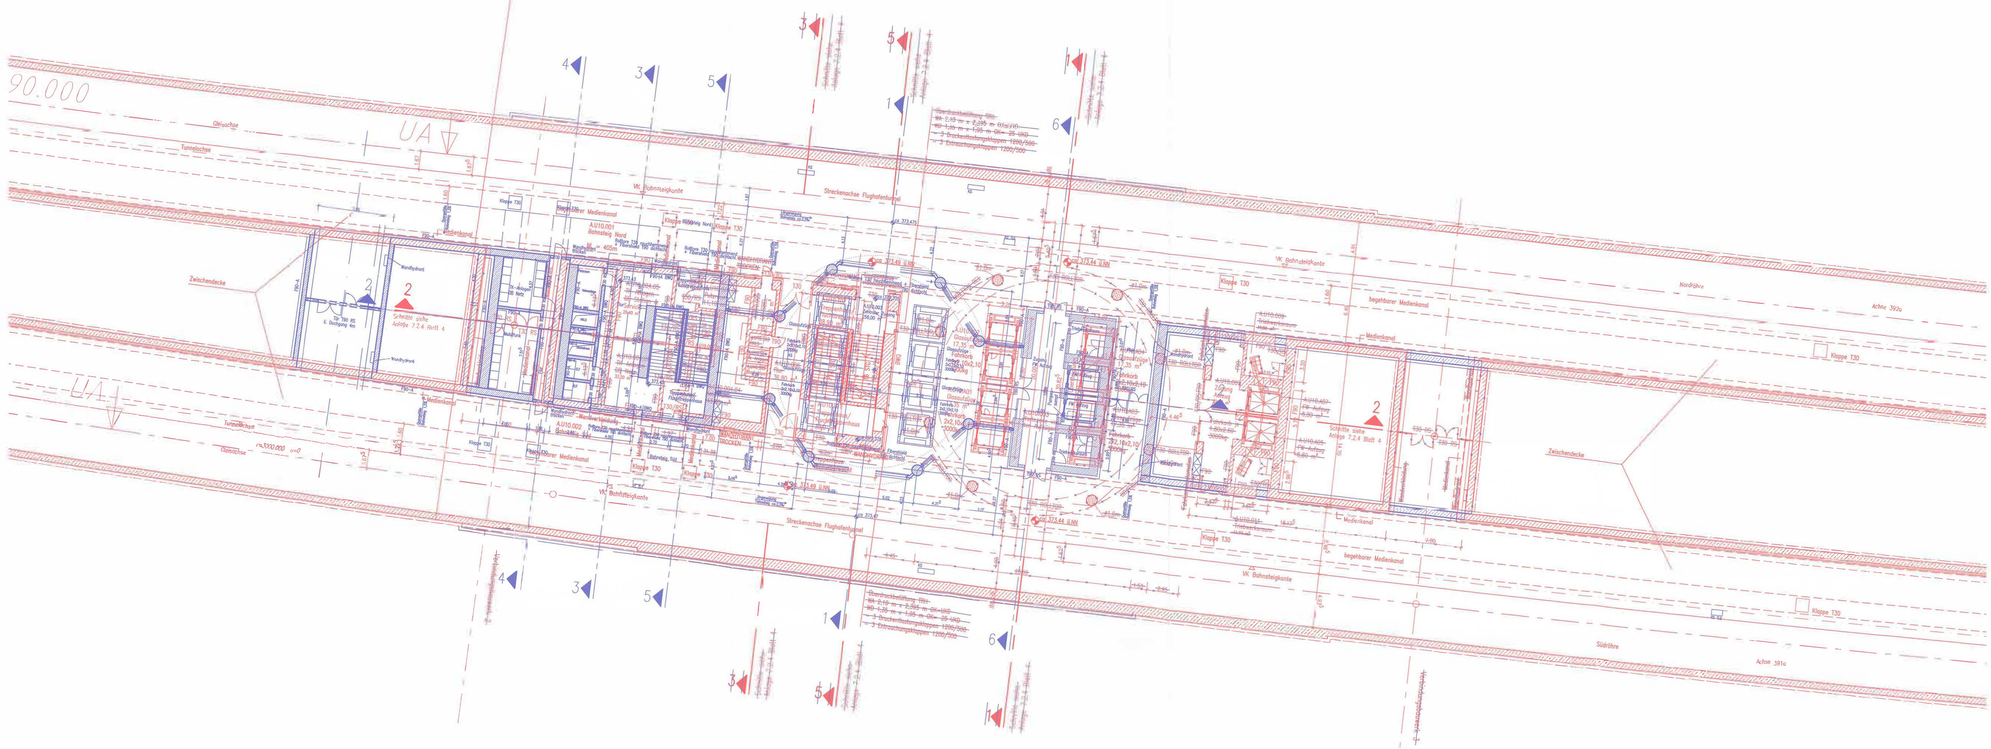

0 10 20 30

Stuttgart 21

DB NETZE

Umgestaltung des Bahnknotens Stuttgart

Ausbau- und Neubaustrecke Stuttgart – Augsburg
Bereich Stuttgart-Wendlingen mit Flughafenanbindung

Planfeststellungsabschnitt 1.3 Filderbereich mit Flughafenanbindung, Teilabschnitt 1.3a
Bauabschnitt km 10+000 – km 15+311

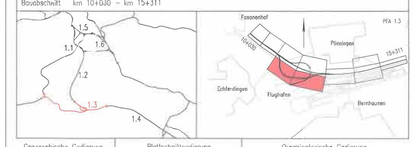

Geographische Codierung	Blattschnittcodierung	Organisatorische Codierung
1.3 0 2 0 0	4 8 1 3 | – – – –	P L b q | | q 3 0 e B
PFA Bauabschnitt Abschnitt	Streckennummer lfd.nr.	Projektteam Gewerk Planart Planinhalt Index

Bauherr
DB Netz AG
Bauherrenvertretung Großprojekte Süd
Theodor-Heuss-Allee 7
60486 Frankfurt (M)
Tel 069 / 265 – 0
Fax 069 / 265 – 39285

Projektsteuerung
Drees & Sommer
fsrv GmbH & Management GmbH
Leinwandfabrik 2
70173 Stuttgart
Tel 07 11 / 72 29 33 – 10
Fax 07 11 / 72 29 33 – 90

Planer – bearbeitet im Auftrag der DB Projekt Stuttgart-Ulm GmbH
Ingenieurgemeinschaft Stuttgart 21 - PFA 1.3
OBERMEYER Planen + Beraten
Obermeyer Planen + Beraten GmbH
Pfälzer-Wald-Straße 36
81539 München
Tel 089 / 69 38 90 – 0
Fax 089 / 69 38 90 – 99
SPIEKERMANN
Arbeitsgem. Verkehrsanl.
Ges. gem. beschränkter Haftung
Stuttgart, ~~16.06.2015~~

Bauwerksplan

Flughafentunnel 1.5+85
Station NBS km ~~1.5+51 bis km 1.6+37~~
Zentraler Zugang – ~~Schnitte horizontal (U6+U10)~~ (U7/U8)

"Urheberschutz" – Alle Rechte bei der DB Projekt Stuttgart-Ulm GmbH

	Datum	Name
gezeichnet	03/13	sus
bearbeitet	03/13	hja
geprüft	09/13	hap

Maßstab 1:200

Änderungsvermerke

Index	Änderungsgrund	Datum	Name
A	Nachtrag PFA 1.3	28.06.2016	DOS 21 – Wez
B	Berichtigung PFA 1.3a	28.06.2016	DOS 21 – Wez

Planungsrechtliche Zulassungsentscheidung erteilt am 14. Juli 2016 59180-01/1pow018-2200@001 Eisenbahn-Bundesamt, Außenstelle Karlsruhe/Stuttgart
Im Auftrag ~~Rempp~~

Genehmigt Datum Unterschrift

Freigabe DB Projekt Stuttgart-Ulm GmbH
~~gez. i.V. Gerhofer gez. i.A. Jandik~~ ~~M. Lechner~~
Datum: Stuttgart, ~~16.09.2015~~ 28.06.2016

Ersatz für Plan-Nr. | Index
Ersetzt durch Plan-Nr. | Index

Anlage Planfeststellungsunterlagen
Anlage 7.2.4
Blatt 3 ~~18~~ von 15~~17~~

\\stow04\projekt\1182\1\00\00\A\Station...\Blaue\...\3302P038-A-7-2-4-BI-3.dgn