Legende:

Beweissicherungsgrenze

Fernmeldeleitung, Bestand

Fernmeldeleitung, Rückbau

Fernmeldeleitung, bauzeitliche Sicherung

Fernmeldeleitung, Neubau

Fernmeldeleitung, von Dritten geplanter Rückbau; nachrichtlich

Grundlage: ATKIS®– ALK
©Landesamt für Geoinformation und Landentwicklung Baden–Württemberg (www.lgl.bwl.de), Az.: 0278–4/557

Änderungen Teilabschnitt 1.3a Fernmeldeleitung

geänderte Planung

nicht mehr Gegenstand des PF–Verfahrens

Änderungen Teilabschnitt 1.3a

geänderte Planung

nicht mehr Gegenstand des PF–Verfahrens

Stuttgart 21

DB NETZE

Umgestaltung des Bahnknotens Stuttgart

Ausbau– und Neubaustrecke Stuttgart – Augsburg
Bereich Stuttgart–Wendlingen mit Flughafenanbindung

Planfeststellungsabschnitt 1.3 Filderbereich mit Flughafenanbindung, Teilabschnitt 1.3a
Bauabschnitt km 10+030 – km 15+311

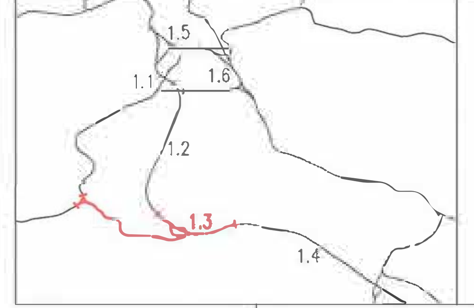

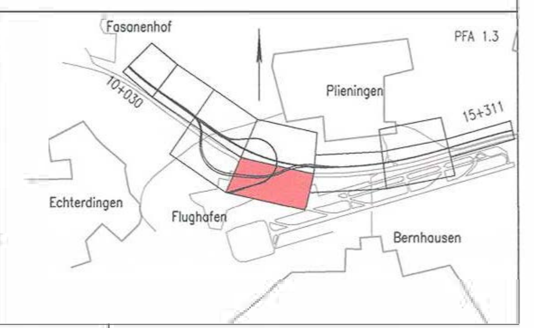

Geographische Codierung			Blattschnittcodierung		Organisatorische Codierung					
PFA	Bauabschnitt	Blattschnitt	Streckennummer	Bezirk	Phase	Planzeichen	Gewerk	Ebene	Planinhalt	Index
1.3	0 0	0 0	4 8 1 3	I A – 1 8	P	I a b I	D	K	A L	~~0~~ B

Bauherr
DB Netz AG
Bauherrenvertretung Großprojekte Süd
Theodor–Heuss–Allee 7
60489 Frankfurt (M)
Tel. 069 / 265 – 0
Fax 069 / 265 – 31085

Projektsteuerung
Drees & Sommer
Infra Consult & Management GmbH
Lautenschlagerstraße 2
70173 Stuttgart
Tel. 07 11 / 22 29 33 – 10
Fax 07 11 / 22 29 33 – 90

Planer – bearbeitet im Auftrag der DB Projekt Stuttgart–Ulm GmbH
Ingenieurgemeinschaft Stuttgart 21 - PFA 1.3
OBERMEYER
müller + hereth
SPIEKERMANN BERATENDE INGENIEURE
...straße 3
70173 Stuttgart
Stuttgart, 28.06.2016
Tel. 0711 / 66 909 – 0
Fax 0711 / 66 909 – 99
gez. ppa Lederhofer
~~gez ppa Lederhofer~~
~~Stuttgart, 16.09.2013~~

Leitungsbestands– und Verlegeplan
Fernmeldeleitung
Lageplan FT km 1,582...2,390
FK km 1,521...2,026/S–Bahn km 24,419...25,599

	Datum	Name
gezeichnet	02/13	NIE
bearbeitet	02/13	HAL
geprüft	09/13	HAL

Maßstab 1:1000

"Urheberschutz" – Alle Rechte bei der DB Projekt Stuttgart–Ulm GmbH

Änderungsvermerke

Index	Änderungen	Datum	Name
A	Trennung PFA 1.3	29.05.2015	IGS 21 – Do
B	Beschluss PFA 1.3a	28.06.2016	IGS 21 – Wem

Freigabe DB Projekt Stuttgart–Ulm GmbH
~~gez i.V. Schade~~ ~~gez. i.V. Jacobi~~ M. Leskovar
Datum: Stuttgart, ~~16.09.2013~~ 28.06.2016

Ersatz für Plan–Nr. Phase Index
Ersetzt durch Plan–Nr.

Genehmigungsvermerk

Datum	Name	Unterschrift

Planungsrechtliche Zulassungsentscheidung
erteilt am 14. Juli 2016
59190-591ppw/018-2300#001
Eisenbahn-Bundesamt,
Außenstelle Karlsruhe/Stuttgart
Im Auftrag
Runge

Eisenbahn-Bundesamt Außenstelle Stuttgart 10

Anlage Planfeststellungsunterlagen
Anlage 8.5.1
Blatt 10 AB von 10

\\mucwd12\Projects\17182\G\Planfest..\Trennung...\A-08-Lei...\A 8-5\A 8-5-1\A-8-5-1-BI-02-10 3D13PK11-A1.dwg