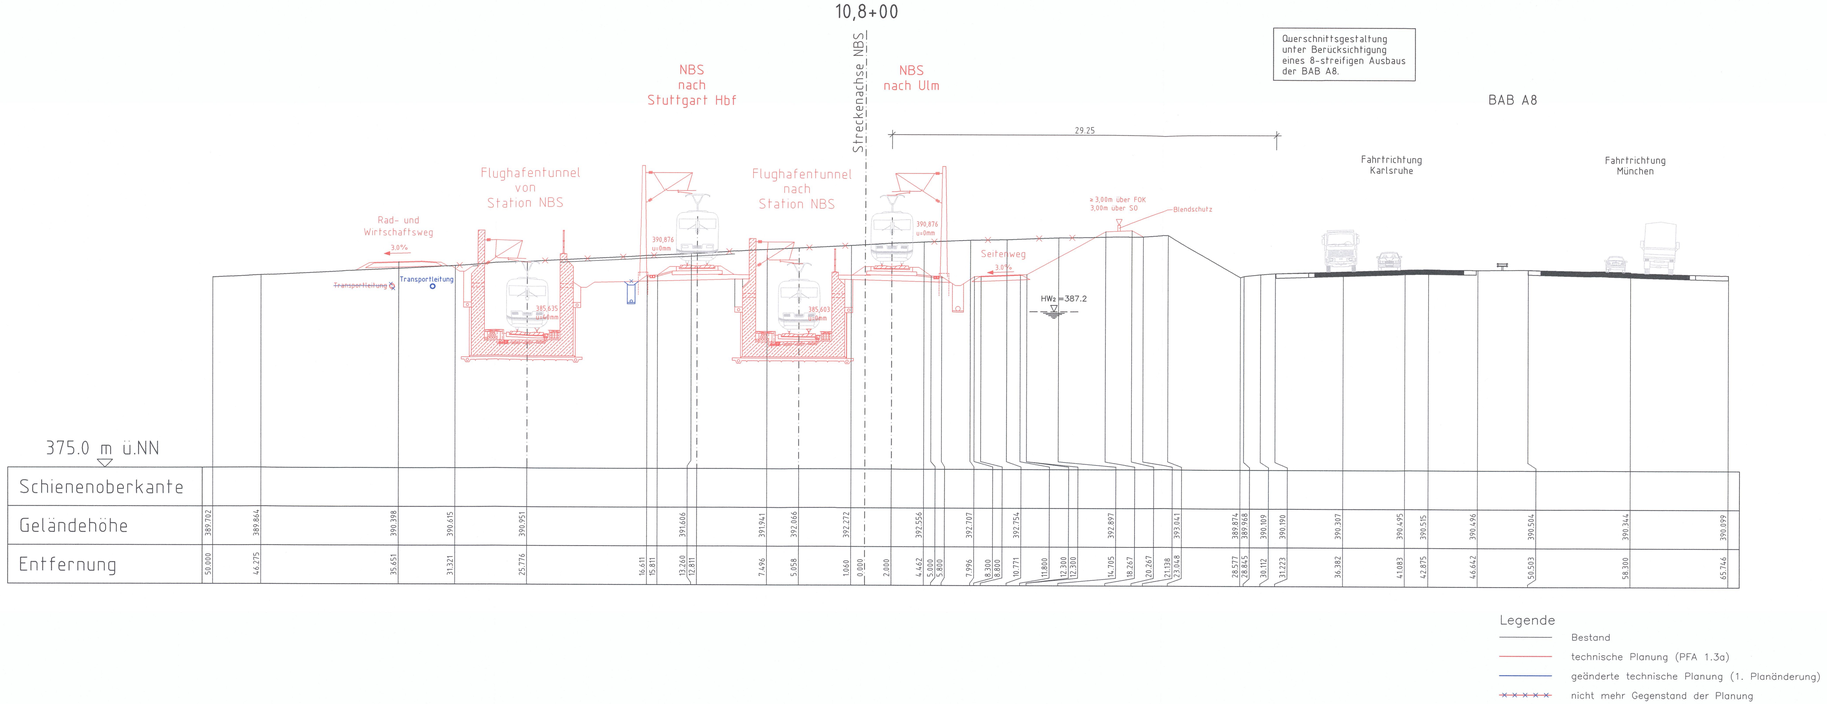

Stuttgart 21

Planänderungsverfahren
1. Planänderung
gem. § 76 des VwVfG

DB NETZE

Umgestaltung des Bahnknotens Stuttgart

Ausbau- und Neubaustrecke Stuttgart – Augsburg
Bereich Stuttgart-Wendlingen mit Flughafenanbindung

Planfeststellungsabschnitt 1.3 Filderbereich mit Flughafenanbindung, Teilabschnitt 1.3a

Bauabschnitt km 10+030 – km 15+311

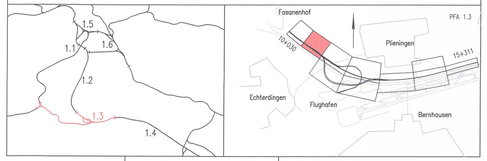

Geographische Codierung	Blattschnittcodierung	Organisatorische Codierung
1.3 0 1 0 0	4 8 1 3 H W – 3	P I v q V R 1 1 0 A
PFA Bauabschnitt Blattschnitt	Streckennummer Bezirk	Phase Planzeichen Gewerk Ebene Planinhalt Index

Bauherr
DB Netz AG
Großprojekte Südwest
Schwarzwaldstraße 82
76137 Karlsruhe

Projektsteuerung
DB Projekt Stuttgart-Ulm GmbH
LGV (3)
Röpplenstraße 17
70191 Stuttgart

Planer – bearbeitet im Auftrag der DB Projekt Stuttgart-Ulm GmbH
Ingenieurgemeinschaft Stuttgart 21 - PFA 1.3
OBERMEYER PLANEN + BERATEN GmbH
müller + hereth
SPIEKERMANN BERATENDE INGENIEURE
Hasenbergstraße 31
70178 Stuttgart
~~gez. ppa. Lederhofer~~
Stuttgart, ~~16.09.2013~~
gez. i.V. G. Schneider
08.09.2017

Gleisplanung

Querschnitt NBS

km 10,8+00,000

	Datum	Name
gezeichnet	04/09	Sts
bearbeitet	04/09	Sne
geprüft	09/13	Gei

"Urheberschutz" – Alle Rechte bei der DB Projekt Stuttgart-Ulm GmbH

Maßstab 1:200

Änderungsvermerke

Index	Änderungen	Datum	Name
A	Fortschreibung aus 1. Planänderung	08.09.2017	IGS 21 – Do

Genehmigung
Datum
Planfestgestellt gem. § 18 Abs. 1 AEG i.V.m. § 76 Abs. 3 VwVfG am 22.06.2020, Az. 591pä/012-2017#017 Eisenbahn-Bundesamt, Außenstelle Karlsruhe/Stuttgart
Im Auftrag
Runge
Unterschrift

Freigabe DB Projekt Stuttgart-Ulm GmbH
R. Berghorn
~~gez. i.V. Leskovar~~ gez. i.V. ~~Breidenstein~~
Datum: Stuttgart, ~~16.09.2013~~ 08.09.2017

Ersatz für Plan-Nr. Phase Index
Ersetzt durch Plan-Nr.

Anlage Planfeststellungsunterlagen
Anlage 6.1
Blatt 2 A von 11

M:\17182\G\Planfeststellung\Planänderungsverfahren\PÄV1\PÄV1-Austausch\A-06-Querschnitte\A-6-1-Bl-02 PFA 1-3a PÄV-1 Querschnitt-km-10-800-Austausch.dwg

erzeugt mit PROVI