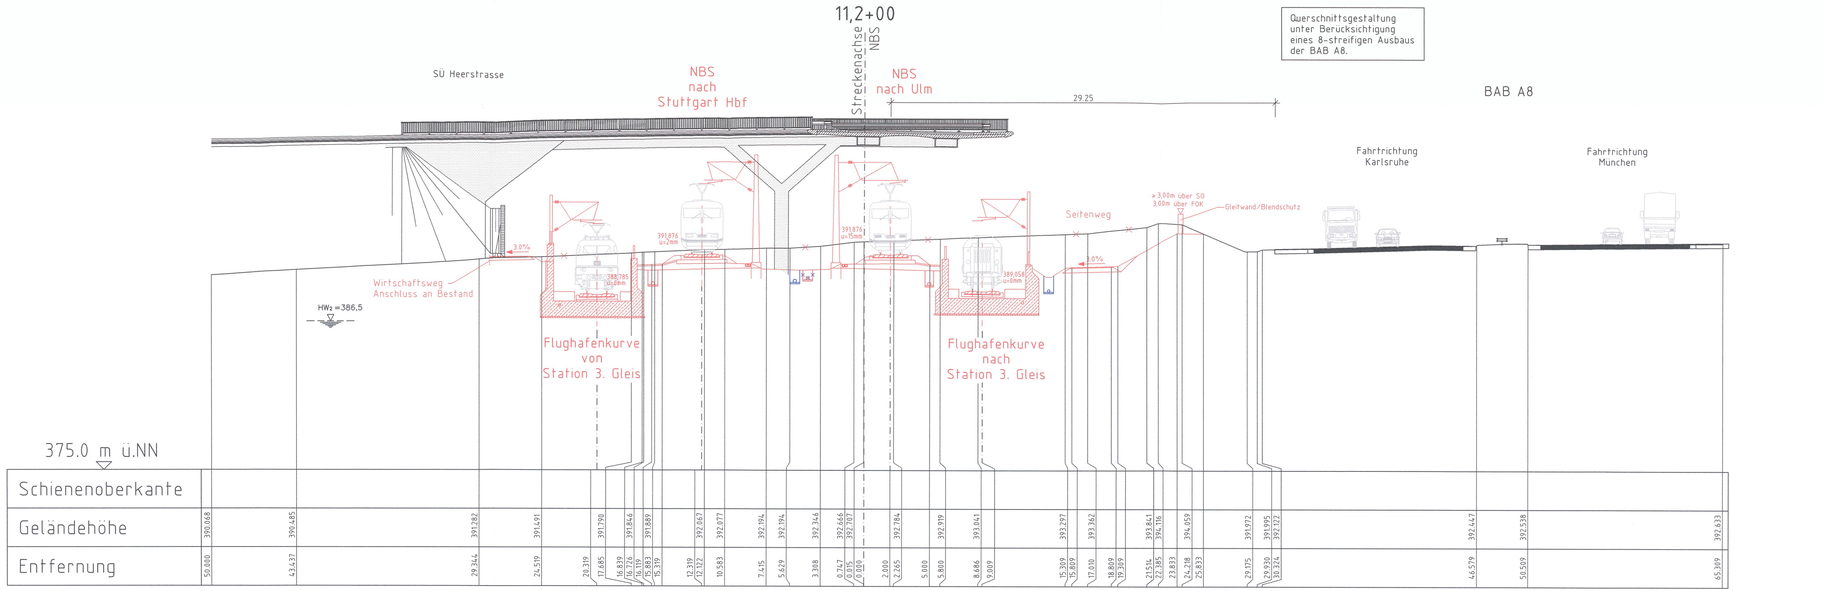

Stuttgart 21

Planänderungsverfahren
1. Planänderung
gem. § 76 des VwVfG

DB NETZE

Umgestaltung des Bahnknotens Stuttgart

Ausbau- und Neubaustrecke Stuttgart – Augsburg
Bereich Stuttgart-Wendlingen mit Flughafenanbindung

Planfeststellungsabschnitt 1.3 Filderbereich mit Flughafenanbindung, Teilabschnitt 1.3a

Bauabschnitt km 10+030 – km 15+311

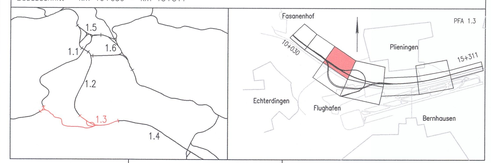

Geographische Codierung	Blattschnittcodierung	Organisatorische Codierung
1.3 0 1 0 0	4 8 1 3 H X – 1 5	P I v q V R 2 1 0 A
PFA Bauabschnitt Blattschnitt	Streckennummer Bezirk	Phase Planzeichen Gewerk Ebene Planinhalt Index

Bauherr
DB Netz AG
Großprojekte Südwest
Schwarzwaldstraße 82
76137 Karlsruhe

Projektsteuerung
DB Projekt Stuttgart–Ulm GmbH
LOV (3)
Räpplenstraße 17
70191 Stuttgart

Planer – bearbeitet im Auftrag der DB Projekt Stuttgart–Ulm GmbH
Ingenieurgemeinschaft Stuttgart 21 - PFA 1.3
OBERMEYER PLANEN + BERATEN GmbH · müller + hereth · SPIEKERMANN BERATENDE INGENIEURE
Hasenbergstraße 31 70178 Stuttgart
~~gez. ppa Lederhofer Stuttgart, 16.09.2013~~
gez. i.V. G. Schneider 08.09.2017

Gleisplanung

Querschnitt NBS

km 11,2+00,000

	Datum	Name
gezeichnet	04/09	Sts
bearbeitet	04/09	Sne
geprüft	09/13	Gei

"Urheberschutz" – Alle Rechte bei der DB Projekt Stuttgart–Ulm GmbH

Maßstab 1:200

Änderungsvermerke

Index	Änderungen	Datum	Name
A	Fortschreibung aus 1. Planänderung	08.09.2017	WS 21 – Do

Freigabe DB Projekt Stuttgart–Ulm GmbH
R. Berghorn
~~gez. i.V. Lenkowski~~ gez. i.V. ~~Dreckshage~~
Datum: ~~Stuttgart, 16.09.2013~~ 08.09.2017

Ersatz für Plan-Nr. Phase Index
Ersetzt durch Plan-Nr. Phase Index

Genehmigungsv

Datum	Unterschrift

Planfestgestellt gem. § 18 Abs. 1 AEG i.V.m. § 76 Abs. 3 VwVfG am 22.05.2020, Az: 551pl/012-20178017 Eisenbahn-Bundesamt, Außenstelle Karlsruhe/Stuttgart
Im Auftrag
Runge

Anlage Planfeststellungsunterlagen
Anlage 6.1
Blatt 3 Ä von 11

erzeugt mit ProVI