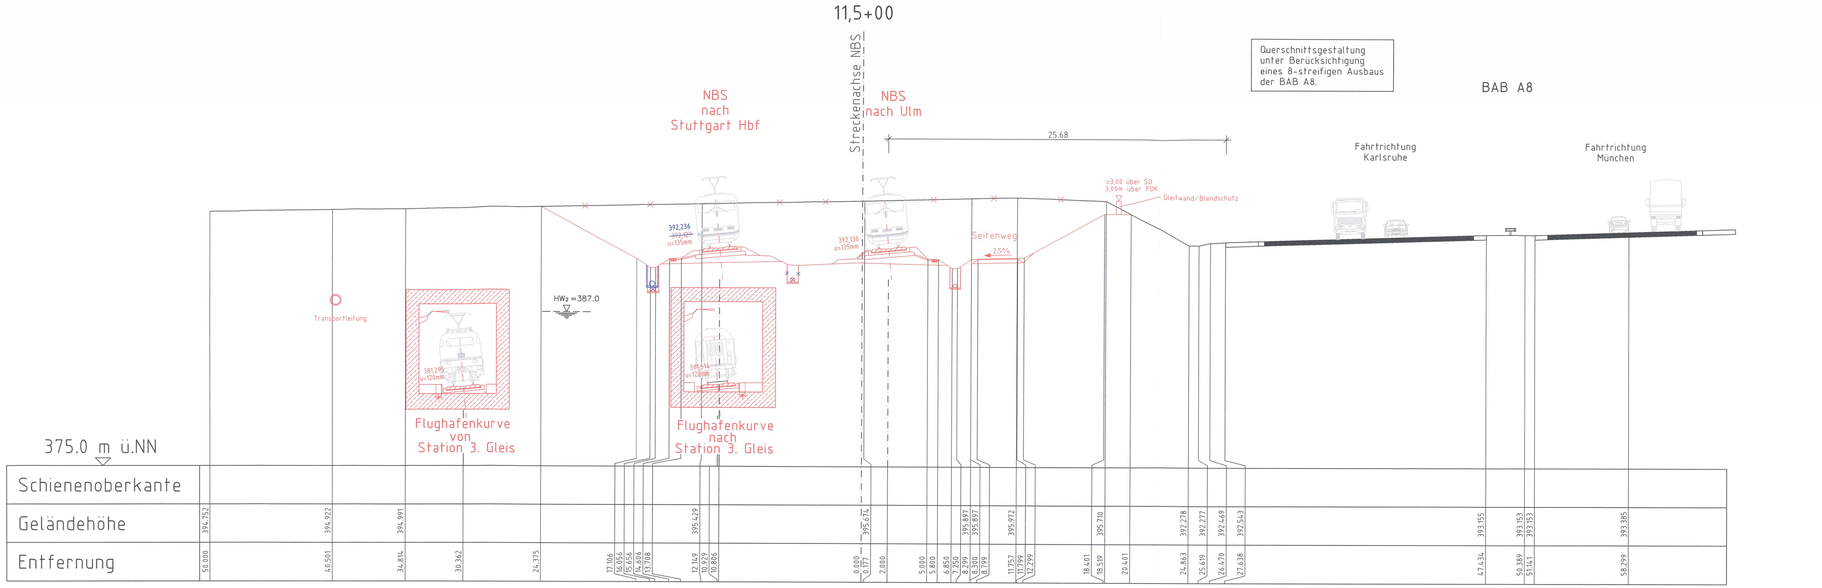

Stuttgart 21

Planänderungsverfahren
1. Planänderung
gem. § 76 des VwVfG

DB NETZE

Umgestaltung des Bahnknotens Stuttgart

Ausbau– und Neubaustrecke Stuttgart – Augsburg
Bereich Stuttgart–Wendlingen mit Flughafenanbindung

Planfeststellungsabschnitt 1.3 Filderbereich mit Flughafenanbindung, Teilabschnitt 1.3a

Bauabschnitt km 10+030 – km 15+311

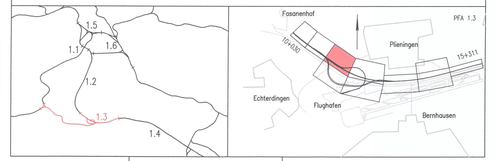

Geographische Codierung				Blattschnittcodierung				Organisatorische Codierung							
1.3	0	1	0 0	4 8 1 3	H X	– 1 5		P	I v q		V R 3 1		0	A	
PFA	Bauabschnitt		Blattschnitt	Streckennummer		Bezirk		Phase	Planzeichen		Gewerk	Ebene	Planinhalt		Index

Bauherr	Projektsteuerung	Planer – bearbeitet im Auftrag der DB Projekt Stuttgart–Ulm GmbH
DB Netz AG Großprojekte Südwest Schwarzwaldstraße 82 76137 Karlsruhe	DB Projekt Stuttgart–Ulm GmbH LGV (3) Löpplenstraße 17 70191 Stuttgart	**Ingenieurgemeinschaft Stuttgart 21 - PFA 1.3** OBERMEYER PLANEN + BERATEN GmbH · müller + hereth · SPIEKERMANN BERATENDE INGENIEURE Hasenbergstraße 31 70178 Stuttgart ~~gez. ppa. Lederhofer~~ ~~Stuttgart, 15.09.2013~~ gez. i.V. G. Schneider 31.01.2018

Gleisplanung

Querschnitt NBS

km 11,5+00,000

	Datum	Name
gezeichnet	04/09	Sts
bearbeitet	04/09	Sne
geprüft	09/13	Gei

"Urheberschutz" – Alle Rechte bei der DB Projekt Stuttgart–Ulm GmbH

Maßstab 1:200

Änderungsvermerke

Index	Änderungen	Datum	Name
A	Fortschreibung Gut 1. Planänderung	31.01.2018	NS 21 – De

Freigabe DB Projekt Stuttgart–Ulm GmbH

~~gez. i.V. Leskovar~~ ~~gez. i.V. Breitenstein~~ R. Berghaus
Datum: ~~Stuttgart, 15.09.2013~~ 31.01.2018

Ersatz für Plan-Nr. Phase Index

Ersetzt durch Plan-Nr. Phase Index

Genehmigung

Datum

Planfestgestellt gem. § 18 Abs. 1 AEG i.V.m. § 76 Abs. 3 VwVfG
am 22.08.2020,
Az. 591pl/012-2017#017
Eisenbahn-Bundesamt,
Außenstelle Karlsruhe/Stuttgart
Im Auftrag

Unterschrift

Anlage Planfeststellungsunterlagen

Anlage 6.1

Blatt 4 A von 11

erzeugt mit PVplus