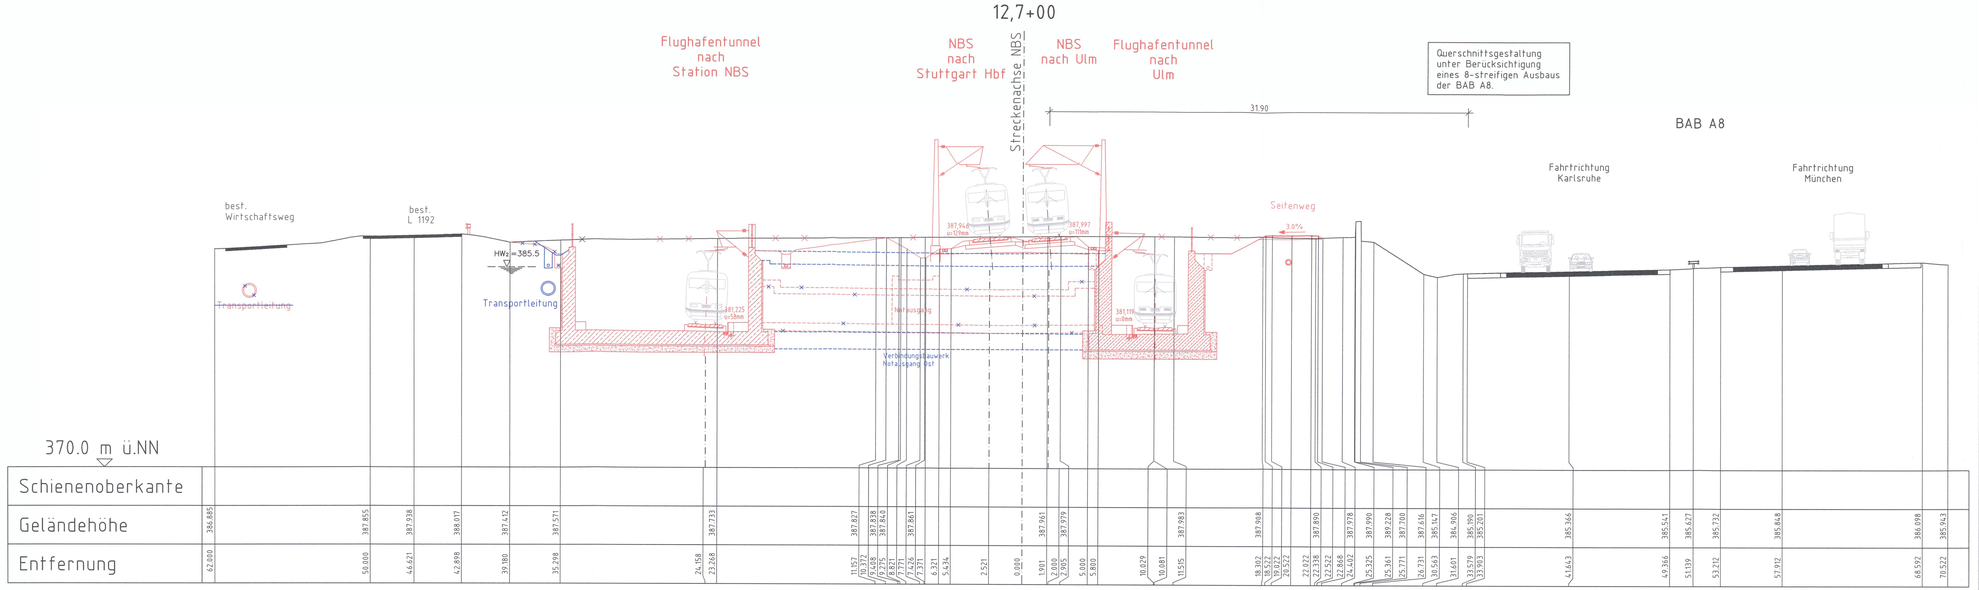

Legende

- Bestand
- technische Planung (PFA 1.3a)
- geänderte technische Planung (1. Planänderung)
- nicht mehr Gegenstand der Planung

Stuttgart 21

Planänderungsverfahren
1. Planänderung
gem. § 76 des VwVfG

DB NETZE

Umgestaltung des Bahnknotens Stuttgart

Ausbau- und Neubaustrecke Stuttgart – Augsburg
Bereich Stuttgart-Wendlingen mit Flughafenanbindung

Planfeststellungsabschnitt 1.3 Filderbereich mit Flughafenanbindung, Teilabschnitt 1.3a
Bauabschnitt km 10+030 – km 15+311

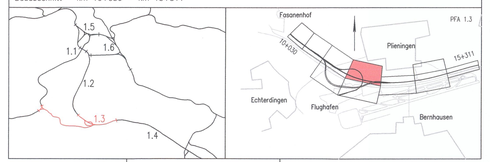

Geographische Codierung	Blattschnittcodierung	Organisatorische Codierung
1.3 0 1 0 0 (PFA, Bauabschnitt, Blattschnitt)	4 8 1 3 I A – 1 5 (Streckennummer, Bezirk)	P I v q V R 7 1 0 C (Phase, Planzeichen, Gewerk, Ebene, Planinhalt, Index)

Bauherr
DB Netz AG
Großprojekte Südwest
Schwarzwaldstraße 82
76137 Karlsruhe

Projektsteuerung
DB Projekt Stuttgart-Ulm GmbH
LGV (3)
Röpplenstraße 17
70191 Stuttgart

Planer – bearbeitet im Auftrag der DB Projekt Stuttgart-Ulm GmbH
Ingenieurgemeinschaft Stuttgart 21 - PFA 1.3
OBERMEYER PLANEN + BERATEN GmbH
Hasenbergstraße 31
70178 Stuttgart
~~gez. ppa. Lederhofer~~ Stuttgart, ~~28.06.2016~~
SPIEKERMANN BERATENDE INGENIEURE
gez. i.V. G. Schneider ~~08.09.2017~~ 18.12.2018

Gleisplanung

Querschnitt NBS
km 12,7+00,000

	Datum	Name
gezeichnet	04/09	Sts
bearbeitet	04/09	Sne
geprüft	09/13	Gei

Maßstab 1:200

"Urheberschutz" – Alle Rechte bei der DB Projekt Stuttgart-Ulm GmbH

Änderungsvermerke

Index	Änderungen	Datum	Name
B	Beschluss PFA 1.3a	28.06.2016	KS 21 – Do
C	Fortschreibung aus 1. Planänderung	18.12.2018	KS 21 – Do

Genehmigungsver

Datum	

Planfestgestellt gem. § 18 Abs. 1 AEG i.V.m. § 76 Abs. 3 VwVfG am 22.06.2020, Az. 591pä/012-2017#017 Eisenbahn-Bundesamt, Außenstelle Karlsruhe/ Stuttgart
Im Auftrag
Runge

Unterschrift

Freigabe DB Projekt Stuttgart-Ulm GmbH
R. Bergham
~~gez. i.V. Leskovar~~ gez. ~~i.V. Heidenstein~~
Datum: Stuttgart, ~~28.06.2016~~ ~~08.09.2017~~ 18.12.2018

Ersatz für Plan-Nr. Phase Index
Ersetzt durch Plan-Nr.

Anlage Planfeststellungsunterlagen
Anlage 6.1
Blatt 8 B von 11

\\netapp01a\Projects02\17182\G\Planfeststellung\Planänderungsverfahren\PÄV1\PÄV1-2018-02-02\A-06-Querschnitte\A-6-1-B\08_PFA_1-3a_PÄV-1_Querschnitt-km-12-700-Austausch-2018-12-18.dwg

erzeugt mit PROVIS