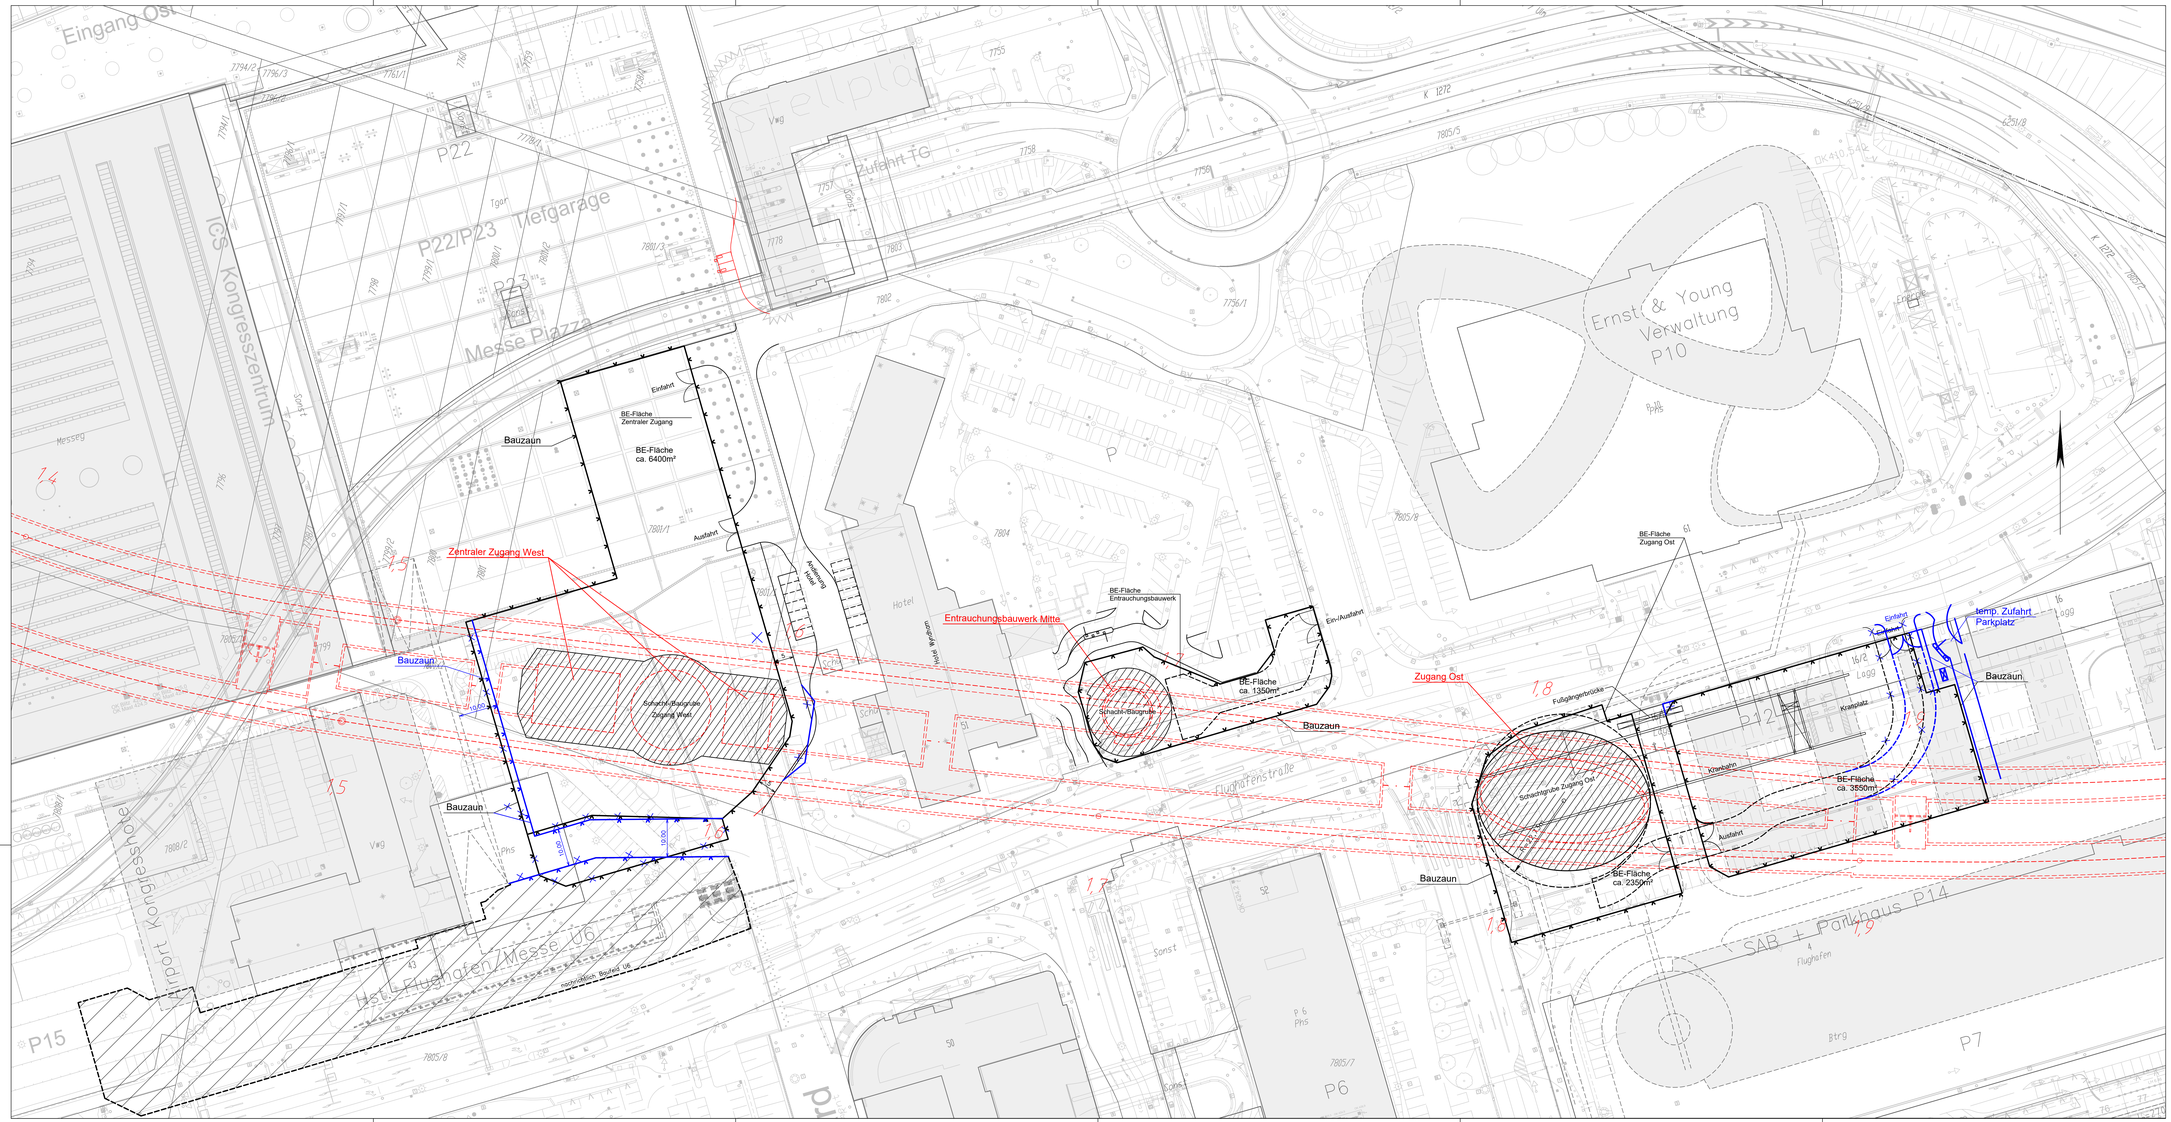

Legende:

- Bestand
- Planung (PFA 1.3a)
- Baulogistik (PFA 1.3a)
- geänderte Planung (Baulogistik) (Planänderung Fortschreibung Planung)
- BE-Fläche SSB nachrichtlich

Stuttgart 21

Planänderungsverfahren Fortschreibung Planung gem. § 76 des VwVfG

DB NETZE

Umgestaltung des Bahnknotens Stuttgart

Ausbau- und Neubaustrecke Stuttgart – Augsburg
Bereich Stuttgart-Wendlingen mit Flughafenanbindung

Planfeststellungsabschnitt 1.3 Filderbereich mit Flughafenanbindung, Teilabschnitt 1.3a

Bauabschnitt km 10+030 – km 15+311

Geographische Codierung			Blattschnittcodierung		Organisatorische Codierung						
1.3	0	2	0	0	4	8	1	3	P	I	b	I	K	B	0	b	C
PFA	Baulos/Anh.	Blattschnitt			Streckennummer		Bezirk		Phase	Projektart	Gewerk	Ebene	Planinhalt		Index		

Bauherr

DB Netz AG
Großprojekte Südwest
Schwarzwaldstraße 82
76137 Karlsruhe

Projektsteuerung

DB Projekt Stuttgart-Ulm GmbH
LDI (ZI)
Räpplenstraße 17
70191 Stuttgart

Planer – beauftragt im Auftrag der DB Projekt Stuttgart-Ulm GmbH

Ingenieurgemeinschaft Stuttgart 21 - PFA 1.3

OBERMEYER Planen + Beraten
SPIEKERMANN

Hoheitsgebiet II
70178 Stuttgart

~~Stuttgart, 28.06.2016~~ gez. i.V. G. Schneider 20.11.2019

Bauzustände und Logistik

Flughafentunnel
Baustelleneinrichtungsflächen
Baustelleneinrichtung Mitte

	Datum	Name
gezeichnet	03/13	Do
bearbeitet	03/13	Bur
geprüft	09/13	Gei

"Urheberschutz" – Alle Rechte bei der DB Projekt Stuttgart-Ulm GmbH

Maßstab 1:500

Änderungsvermerke

Index	Änderungen	Datum	Name
A	Teilstrang PFA 1.3	28.09.2015	KS, ZI – Do
B	Ibenthaus, PFA 1.3a	28.06.2016	KS, ZI – Do
C	Fortschreibung, vertiefte Planung, und zusätzliche Flächeninanspruchnahme	20.11.2019	KS, ZI – Do

Genehmigungsvermerk – Eisenbahn-Bundesamt

Datum	Genehmigungsvermerk	Name	Unterschrift

Freigabe DB Projekt Stuttgart-Ulm GmbH

~~gez. i.V. Leskow~~ gez. i.V. R. Berghorn

Datum: ~~Stuttgart, 28.06.2016~~ 20.11.2019

Ersatz für Plan-Nr. Index

Ersetzt durch Plan-Nr. Index

Anlage Planfeststellungsunterlagen

Anlage 13.2.2.1

Blatt 3 C von 6

M:\1716\ZG\Planfeststellung\Planänderungsverfahren\PFA\3A-13-Baulogistik\A-13-2-2-1_Bl-3_3502PK80-c.dwg