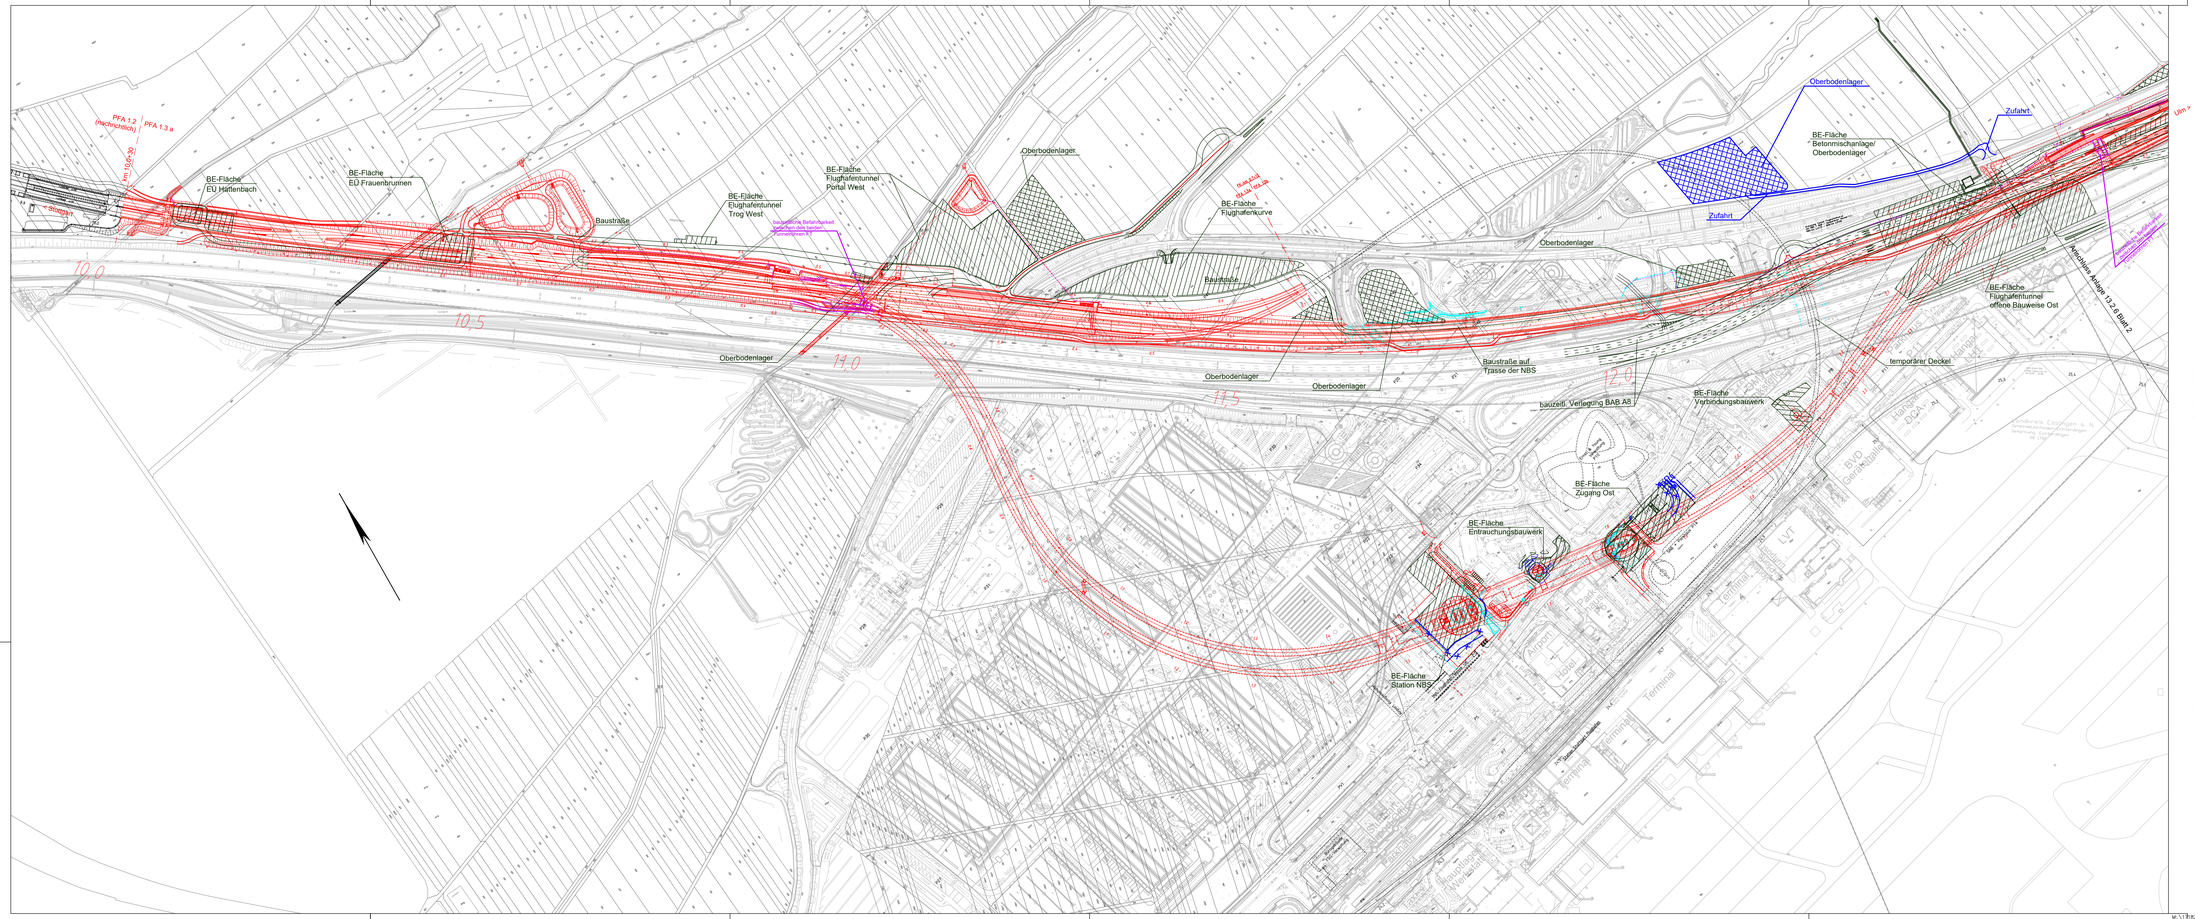

Legende:

- Planung (PFA 1.3a)
- geänderte Planung (1. Planänderung)
- geänderte Planung (2. Planänderung HW2neu)
- Baulogistik (PFA 1.3a)
- geänderte Planung (Planänderung Fortschreibung Planung)
- geänderte Baulogistik (Planänderung Fortschreibung Planung)

Stuttgart 21

Planänderungsverfahren Fortschreibung Planung gem. § 76 des VwVfG

DB NETZE

Umgestaltung des Bahnknotens Stuttgart

Ausbau- und Neubaustrecke Stuttgart – Augsburg
Bereich Stuttgart-Wendlingen mit Flughafenanbindung

Planfeststellungsabschnitt 1.3 Filderbereich mit Flughafenanbindung, Teilabschnitt 1.3a
Bauabschnitt km 10+030 – km 15+311

Geographische Codierung					Blattschnittcodierung								Organisatorische Codierung									
1.3	0	0	0	0	4	8	1	3	–	–	–	–	–	P	I	b	I	I	K	L	0	0	D
PFA	Bauabschnitt	Blattschnitt			Stammbaumnummer				Bezirk					Phase	Planabschnitt			Gewerk	Ebene	Planinhalt	Index	

Bauherr
DB Netz AG
Großprojekte Südwest
Schwarzwaldstraße 82
76137 Karlsruhe

Projektsteuerung
DB Projekt Stuttgart-Ulm GmbH
LGV (S)
Rüppurrerstraße 17
70191 Stuttgart

Planer – bearbeitet im Auftrag der DB Projekt Stuttgart-Ulm GmbH
Ingenieurgemeinschaft Stuttgart 21 - PFA 1.3
OBERMEYER PLAN+BAU GESELLSCHAFT MBH + Partner
SPIEKERMANN BERATENDE INGENIEURE
Hauenbergstraße 31
70178 Stuttgart
~~gez.: LV.-G. Schneider~~ Stuttgart, ~~08.09.2017~~
gez.: LV. G. Schneider 20.11.2019 20.08.2021

Übersichtslageplan
BE-Flächen und Baustraßen Teil West
NBS km 10,030...12,580

	Datum	Name
gezeichnet	03/13	Do
bearbeitet	03/13	Bur
geprüft	09/13	Gei

"Urheberschutz" – Alle Rechte bei der DB Projekt Stuttgart-Ulm GmbH

Maßstab 1:2500

Änderungsvermerke

Index	Änderungen	Datum	Name
A	Trennung PFA 1.3	29.05.2015	KS 21 – Do
B	Beschluss PFA 1.3a	29.05.2015	KS 21 – Do
C	Fortschreibung aus 1. Planänderung	08.09.2017	KS 21 – Do
D	Fortschreibung verteilte Planung und zusätzliche Flächeninanspruchnahme	20.11.2019	KS 21 – Do

Freigabe DB Projekt Stuttgart-Ulm GmbH
~~gez.: LV. Breidenstein~~ gez.: LV. R. Berghorn 20.11.2019
Datum: Stuttgart, ~~08.09.2017~~ 20.08.2021

Ersatz für Plan-Nr. Phase Index
Ersetzt durch Plan-Nr.

Genehmigungsvermerk – Eisenbahn-Bundesamt

Datum	Genehmigungsvermerk	Name	Unterschrift

Anlage Planfeststellungsunterlagen
Anlage 13.2.6
Blatt 1D von ~~3~~ 4

M:\1.1182\G\Planfeststellung\Planänderungsverfahren\PFV3\A-13-Baulogistik\A-13-2-6_PFA_1-3a_PFV-3_Übersicht-LP-Baulogistik.dwg