Legende (Planfeststellungsunterlagen PFA 1.3a)

- Gleistrasse offene Linienführung (eingleisig)
- Gleistrasse offene Linienführung (zweigleisig)
- Gleistrasse Tunnel (eingleisig)
- Gleistrasse Tunnel (zweigleisig)
- Brückenwiderlager mit Brücke
- 3.xxx Beschreibung — Bauwerksverzeichnisnummer mit Kurzbeschreibung des Bauwerks
- Böschung Damm
- Böschung Einschnitt
- Straßen- und Wegeneubau
- Rückbau vorhandener Anlagen
- Entwässerung Bahnanlagen (Entwässerungsleitungen Dritter sind in Anlage 8 dargestellt)
- Stützbauwerk
- Schallschutzmauer
- Planung nachrichtlich
- Bestand

Grundlage: Baden-Württemberg (www.lgl.bwl.de), Az: 0278-4/557
Landesamt für Geoinformation und Landentwicklung
Baden-Württemberg (www.lgl.bwl.de), Az: 0278-4/557

Legende (Planänderung Fortschreibung Planung)

- geänderte Planung (1. Planänderung)
- nicht mehr Gegenstand der Planung (1. Planänderung)
- geänderte Planung (2. Planänderung HW2neu)
- nicht mehr Gegenstand der Planung (2. Planänderung HW2neu)
- geänderte Planung (Planänderung Fortschreibung Planung)
- nicht mehr Gegenstand der Planung (Planänderung Fortschreibung Plg.)

Stuttgart 21

Planänderungsverfahren Fortschreibung Planung gem. § 76 des VwVfG

DB NETZE

Umgestaltung des Bahnknotens Stuttgart

Ausbau- und Neubaustrecke Stuttgart – Augsburg
Bereich Stuttgart-Wendlingen mit Flughafenanbindung

Planfeststellungsabschnitt 1.3 Filderbereich mit Flughafenanbindung, Teilabschnitt 1.3a
Bauabschnitt km 10+030 – km 15+311

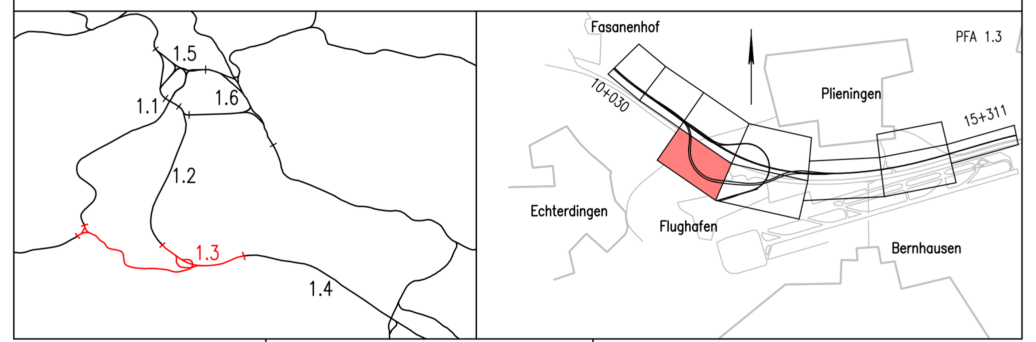

Geographische Codierung			Blattschnittcodierung		Organisatorische Codierung					
PFA	Bauabschnitt	Blattschnitt	Streckennummer	Bezirk	Phase	Planzeichen	Gewerk	Ebene	Planinhalt	Index
1.3	0 0	0 0	4 8 1 3	H X – 1 8	P	I s I	V	K	B 1	~~0~~ C

Bauherr
DB Netz AG
Großprojekte Südwest
Schwarzwaldstraße 82
76137 Karlsruhe

Projektsteuerung
DB Projekt Stuttgart-Ulm GmbH
I.GV (3)
Räpplenstraße 17
70191 Stuttgart

Planer – bearbeitet im Auftrag der DB Projekt Stuttgart-Ulm GmbH
Ingenieurgemeinschaft Stuttgart 21 - PFA 1.3
OBERMEYER PLANEN + BERATEN GmbH · müller + hereth · SPIEKERMANN BERATENDE INGENIEURE
Hasenbergstraße 31
70178 Stuttgart
~~gez. ppa Lederhofer~~ gez. i.V. G. Schneider
Stuttgart, ~~28.06.2016~~ 20.11.2019

Lageplan

Gleisplanung

Lageplan FT km 0,707 ... 1,582

	Datum	Name
gezeichnet	03/13	Do
bearbeitet	03/13	Do
geprüft	09/13	Gei

"Urheberschutz" – Alle Rechte bei der DB Projekt Stuttgart-Ulm GmbH

Maßstab 1:1000

Änderungsvermerke

Index	Änderungen	Datum	Name
A	Trennung PFA 1.3	29.05.2015	IGS 21 – Do
B	Beschluss PFA 1.3a	28.06.2016	IGS 21 – Do
C	Fortschreibung vertiefte Planung und zusätzliche Flächeninanspruchnahmen	20.11.2019	IGS 21 – Do

Freigabe DB Projekt Stuttgart-Ulm GmbH
~~gez. i.V. Leskovar~~ gez. i.V. R. Berghorn
Datum: Stuttgart, ~~28.06.2016~~ 20.11.2019

Ersatz für Plan-Nr. Phase Index
Ersetzt durch Plan-Nr.

Genehmigungsvermerk – Eisenbahn-Bundesamt

Datum	Genehmigungsvermerk	Name	Unterschrift

Anlage Planfeststellungsunterlagen
Anlage 4.1
Blatt 9 C von 10

erzeugt mit ProVI®

M:\17182\G\Planfeststellung\Planänderungsverfahren\PÄV3\A-04-Lagepläne\A-4-1_PFA_1-3a_PÄV-3-Lagepläne.dwg