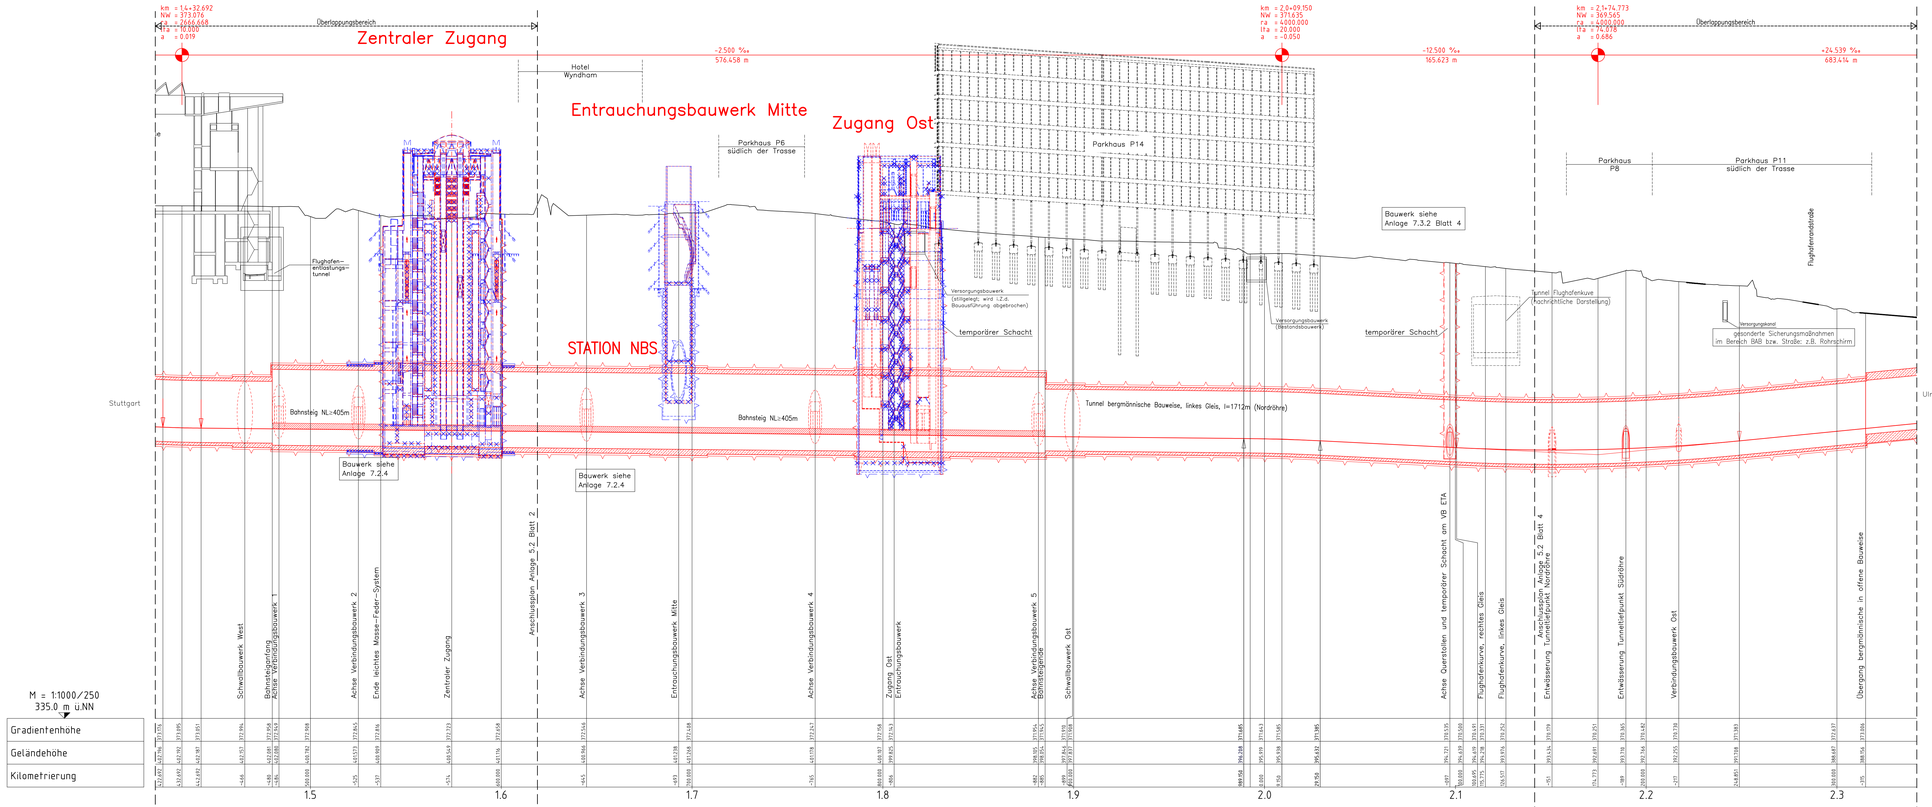

Höhenangaben im NEUEN SYSTEM:
Höhendifferenz zw. altem (württ.) System und Neuem System

Geländehöhen entsprechend der Bestandsdaten von 2011

Stuttgart 21

Planänderungsverfahren
Fortschreibung Planung
gem. § 76 des VwVfG

DB NETZE

Umgestaltung des Bahnknotens Stuttgart

Ausbau- und Neubaustrecke Stuttgart – Augsburg
Bereich Stuttgart-Wendlingen mit Flughafenanbindung

Planfeststellungsabschnitt 1.3 Filderbereich mit Flughafenanbindung, Teilabschnitt 1.3a
Bauabschnitt km 10+030 – km 15+311

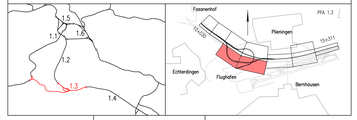

Geographische Codierung	Blattschnittcodierung	Organisatorische Codierung
1.3 0 2 0 0 0 (PFA Baubeschnitt Blattschnitt)	4 8 1 3 H X – 1 8 (Streckennummer Bereich)	P I a h V W 6 1 0 C (Phase Planabschnitt Gewerk Diene Planstatus Index)

Bauherr
DB Netz AG
Großprojekte Südwest
Schwarzwaldstraße 82
76137 Karlsruhe

Projektsteuerung
DB Projekt Stuttgart-Ulm GmbH
LSV (3)
Räpplenstraße 17
70191 Stuttgart

Planer – bearbeitet im Auftrag der DB Projekt Stuttgart-Ulm GmbH
Ingenieurgemeinschaft Stuttgart 21 - PFA 1.3
OBERMEYER PLANUNG + BERATUNG GMBH & Partner
SPIEKERMANN GESELLSCHAFT FÜR INFRASTRUKTUR MBH
Hauptbahnhöfle 31
70178 Stuttgart

~~gez. Leiter Leitarbeiter~~
Stuttgart, ~~08.06.2016~~
gez. LV. G. Schneider
20.11.2019

Höhenplan
Gleisplanung
Flughafentunnel Achse 310L (Nordröhre)
km 1.4+19...2.3+42

	Datum	Name
gezeichnet	02/13	Werbizki (MH)
bearbeitet	02/13	Kuhn (MH)
geprüft	09/13	Wagner (MH)

Maßstab 1:1000/250

"Urheberschutz" – Alle Rechte bei der DB Projekt Stuttgart-Ulm GmbH

Änderungsvermerke

Index	Bezeichnung	Datum	Name
A	Freigabe PFA 1.3	28.06.2013	Bos, Bu (MH)
B	Berichtsst. PFA 1.3a	28.06.2013	20.11.2019 Sch, Bu
C	Fortschreibung, vertiefte Planung und zusätzliche Flächeninanspruchnahmen	20.11.2019	20.11.2019 Wb, Bu

Freigabe DB Projekt Stuttgart-Ulm GmbH
~~gez. LV. Leitarbeiter~~ gez. LV. R. Bergham
Datum: Stuttgart, ~~28.06.2016~~ 20.11.2019

Ersatz für Plan-Nr. Blatt 1 Index C
Ersatz durch Plan-Nr.

Genehmigungsvermerk – Eisenbahn-Bundesamt

Datum	Genehmigungsvermerk	Name	Unterschrift

Anlage Planfeststellungsunterlagen
Anlage 5.2
Blatt 7 C von 8

A-5-2-BI-07_3V02PM61.dwg