Längsschnitt Station NBS in Streckenachse M 1:500

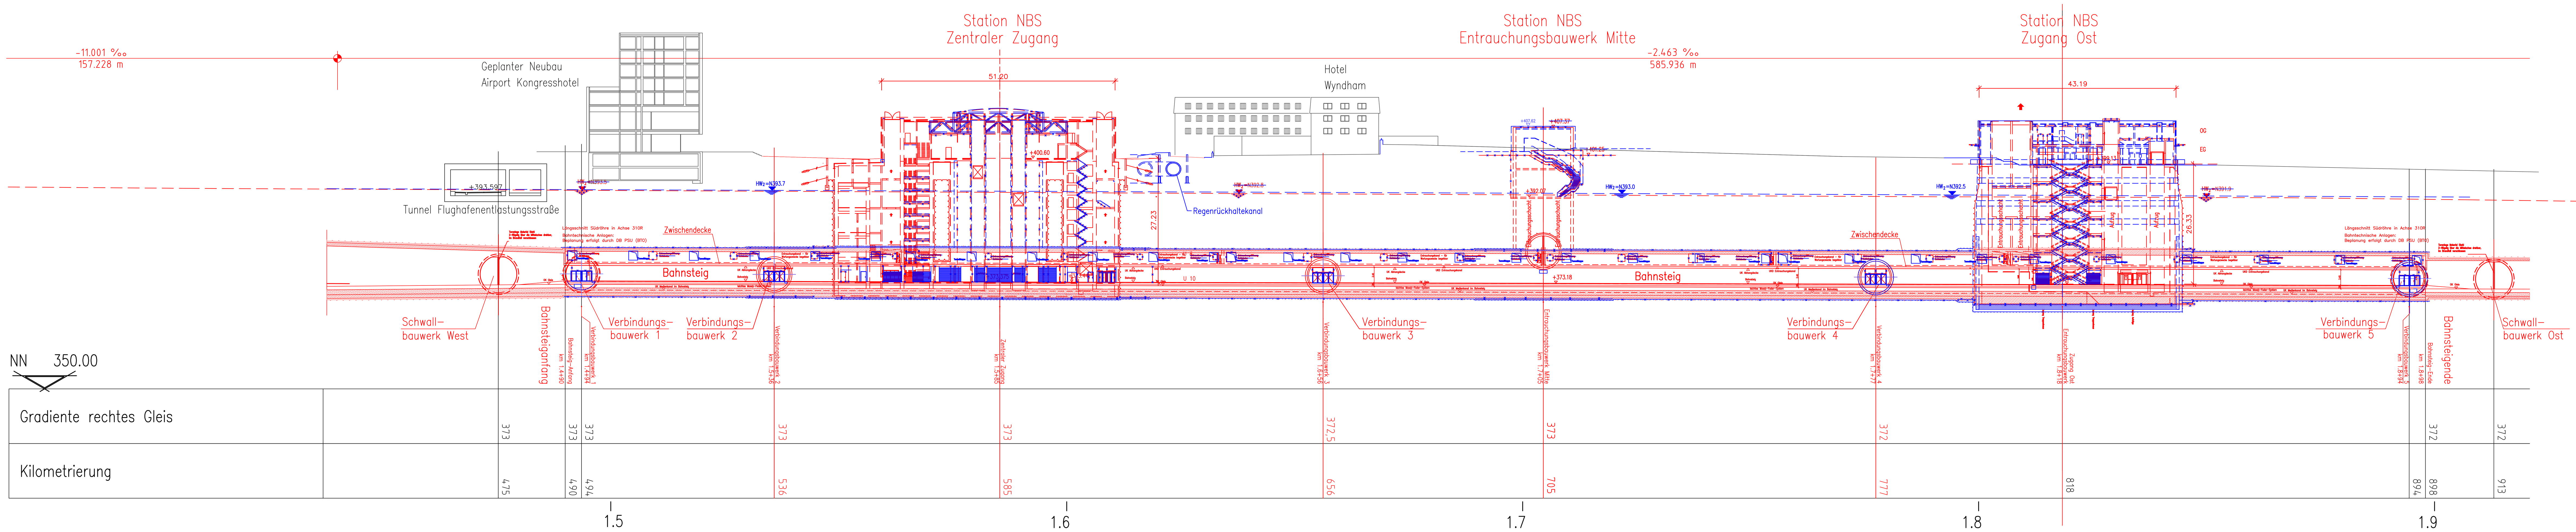

Lageplan Station NBS M 1:500

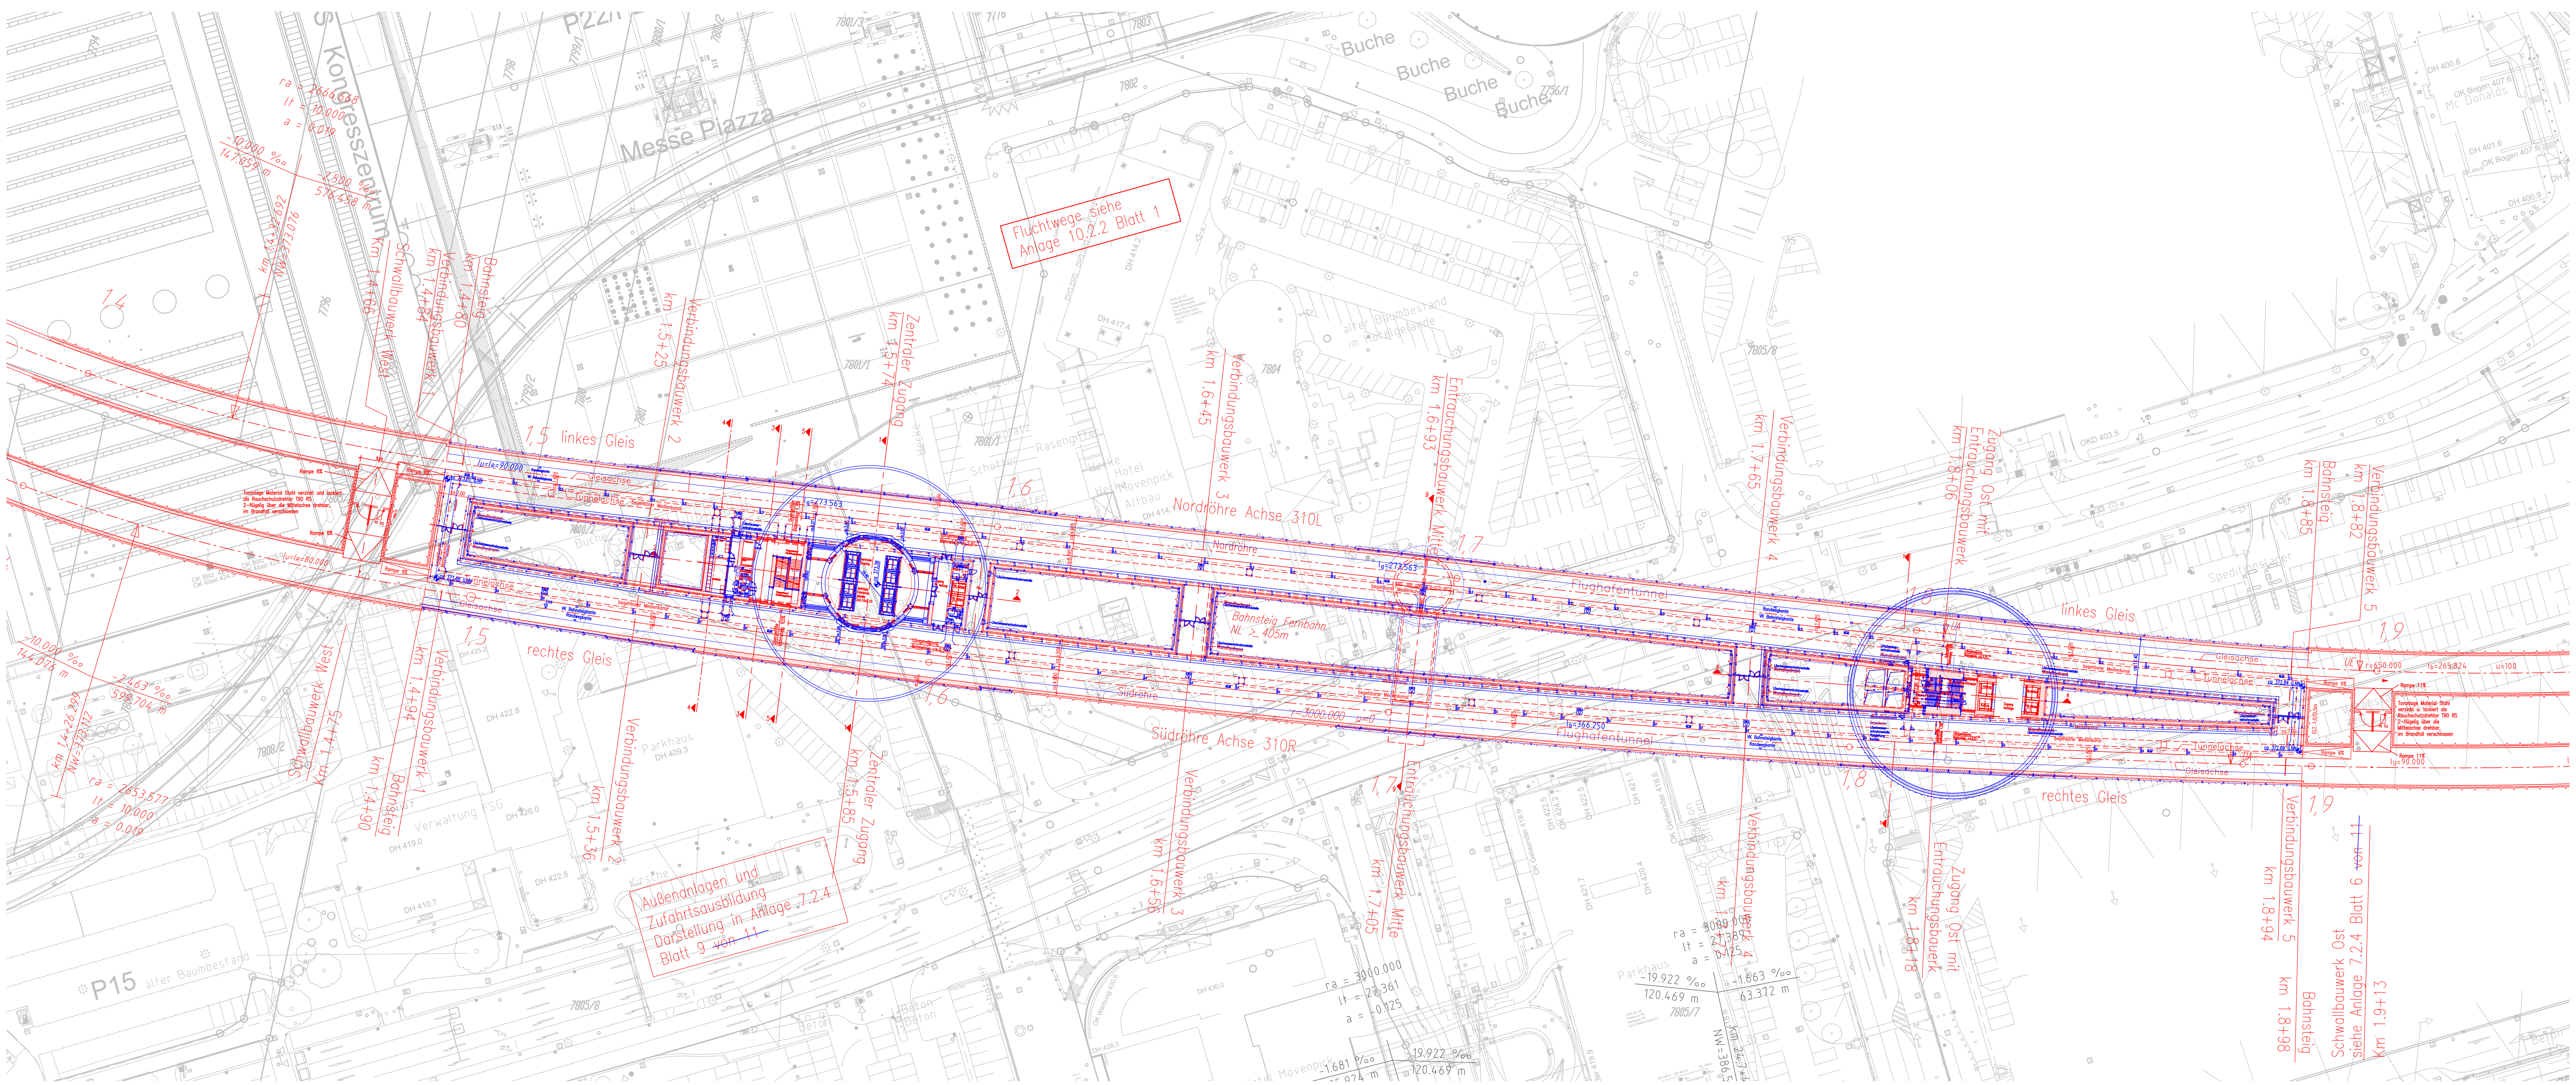

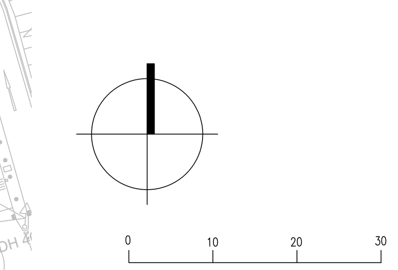

Höhenangaben im NEUEN SYSTEM:
Höhendifferenz zw. altem (württ.)
System und Neuem System

Wandstärken können sich nach statischen Erfordernissen ändern.

Stuttgart 21

Planänderungsverfahren
Fortschreibung Planung
gem. § 76 des VwVfG

DB NETZE

Umgestaltung des Bahnknotens Stuttgart

Ausbau- und Neubaustrecke Stuttgart – Augsburg
Bereich Stuttgart-Wendlingen mit Flughafenanbindung

Planfeststellungsabschnitt 1.3 Filderbereich mit Flughafenanbindung, Teilabschnitt 1.3a
Bauabschnitt km 10+030 – km 15+311

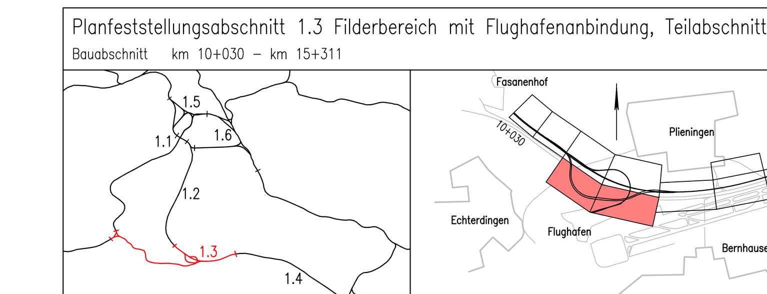

Geographische Codierung	Blattschnittcodierung	Organisatorische Codierung
1.3 | 0 2 | 0 0 (PFA, Bauabschnitt, Blattschnitt)	4 8 1 3 | I A - - - (Streckennummer, Bezirk)	P | b I | I K 2 0 | C (Phase, Planzeichen, Gewerk, Ebene, Planinhalt, Index)

Bauherr	Projektsteuerung	Planer – bearbeitet im Auftrag der DB Projekt Stuttgart-Ulm GmbH
DB Netz AG Großprojekte Südwest Schwarzwaldstraße 82 76137 Karlsruhe	DB Projekt Stuttgart-Ulm GmbH I.GV (3) Räpplenstraße 17 70191 Stuttgart	Ingenieurgemeinschaft Stuttgart 21 - PFA 1.3 OBERMEYER Planen + Beraten GmbH, müller + hereth, SPIEKERMANN Beratende Ingenieure Hasenbergstraße 31, 70178 Stuttgart ~~gez. ppa Lederhofer~~ gez. i.V. G. Schneider Stuttgart, ~~28.06.2016~~ 20.11.2019

Bauwerksplan

Flughafentunnel
Station NBS km 1.4+90 bis km 1.8+98
Lageplan und Längsschnitt

	Datum	Name
gezeichnet	03/13	sus
bearbeitet	03/13	hja
geprüft	09/13	hop

Maßstab 1:500

"Urheberschutz" – Alle Rechte bei der DB Projekt Stuttgart-Ulm GmbH

Änderungsvermerke

Index	Änderungen	Datum	Name
A	Trennung PFA 1.3	29.05.2015	IGS 21 – Wez
B	Beschluss PFA 1.3a	28.06.2016	IGS 21 – Wez
C	Fortschreibung vertiefte Planung und zusätzliche Flächeninanspruchnahmen	20.11.2019	IGS 21 – Do

Freigabe DB Projekt Stuttgart-Ulm GmbH
~~gez. i.V. Leskovar~~ gez. i.V. Berghorn
Datum: Stuttgart, ~~28.06.2016~~ 20.11.2019

Ersatz für Plan-Nr. (Phase, Index)
Ersetzt durch Plan-Nr.

Genehmigungsvermerk – Eisenbahn-Bundesamt

Datum	Genehmigungsvermerk	Name	Unterschrift

Anlage Planfeststellungsunterlagen
Anlage 7.2.4
Blatt 1 C von 17

\\netapp01a\Projects...\17182\G\Planfest...\Plan?nde...\P?V3\A-07-Bau...\A-7-2-4-Bl-01-C_PFA_1-3a_P?V-3_Station-NBS.dwg