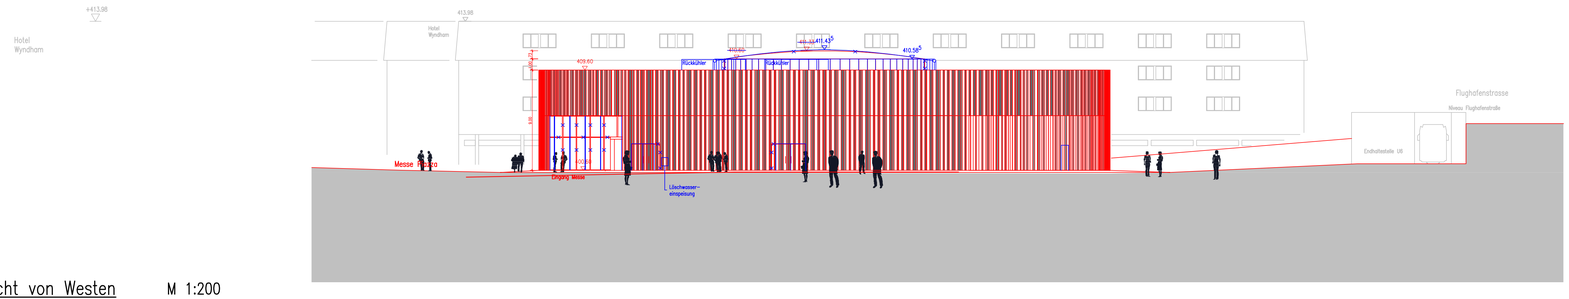

Ansicht von Westen M 1:200

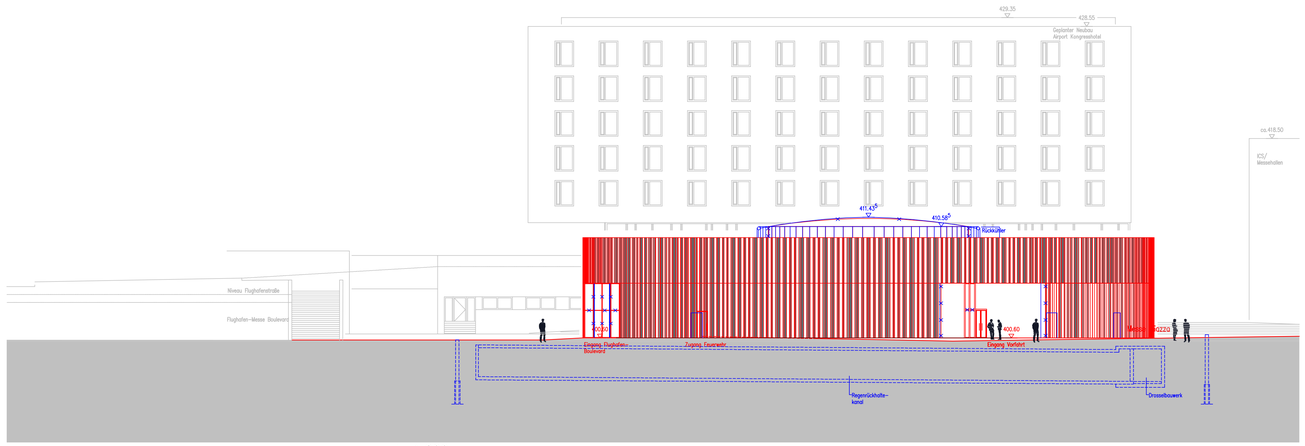

Ansicht von Osten M 1:200

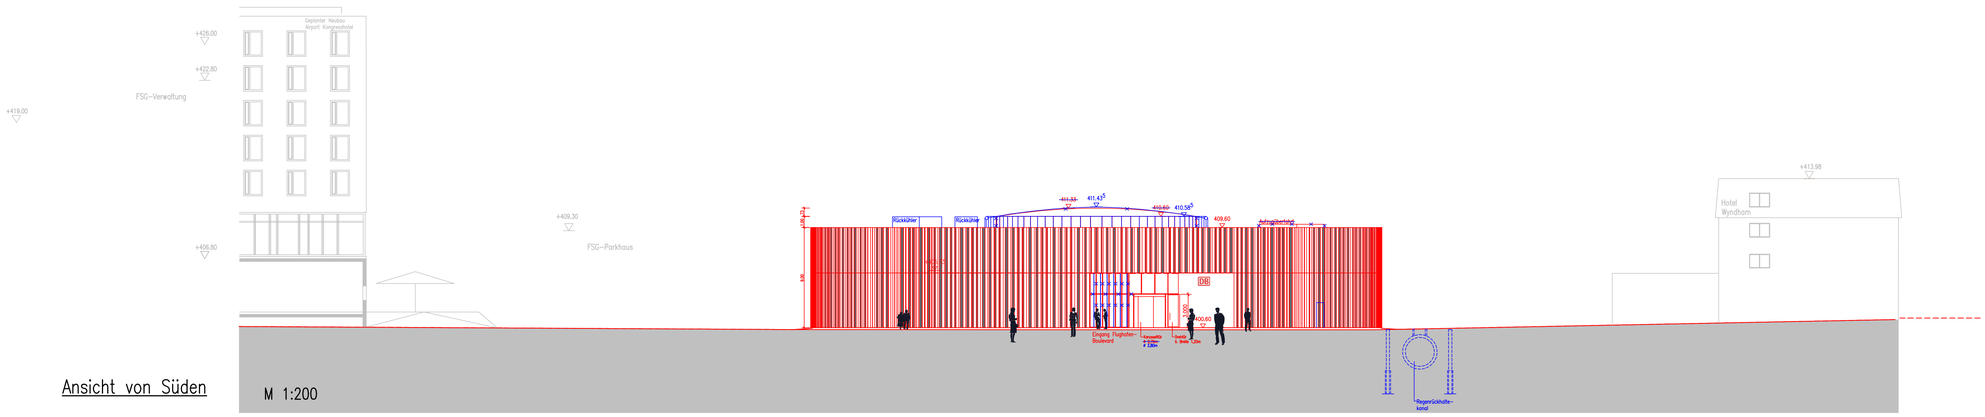

Ansicht von Süden M 1:200

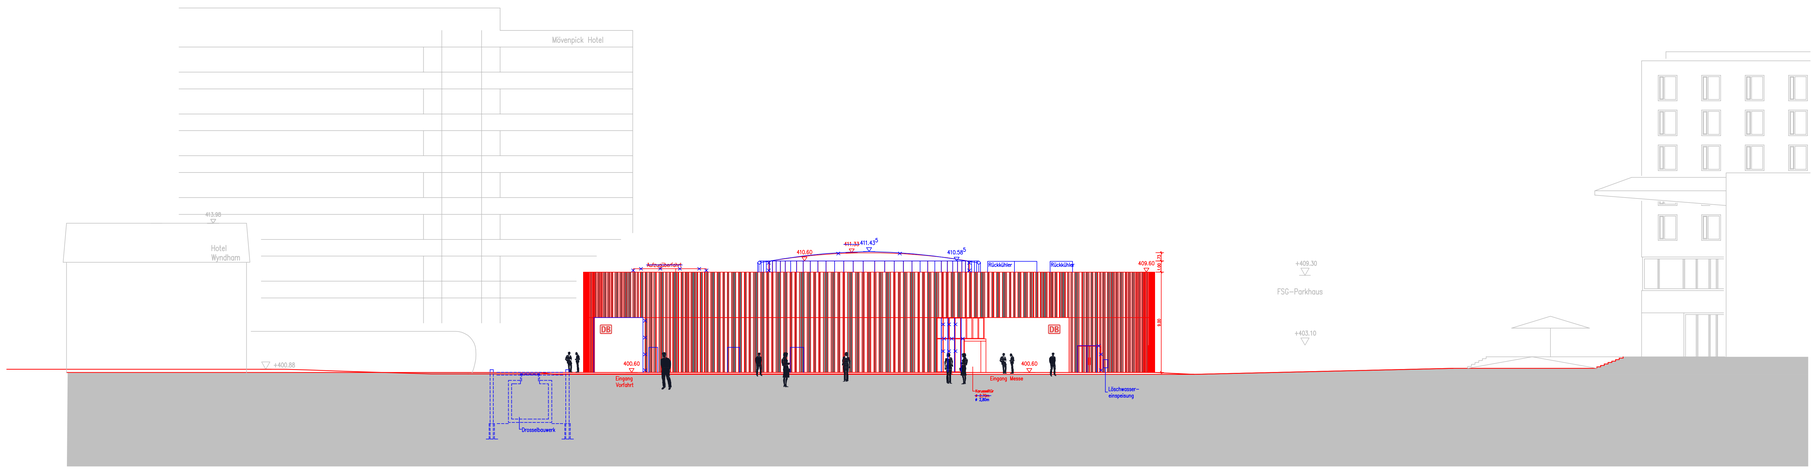

Ansicht von Norden M 1:200

Planänderungsverfahren
Fortschreibung Planung
gem. § 76 des VwVfG

DB NETZE

Umgestaltung des Bahnknotens Stuttgart

Ausbau- und Neubaustrecke Stuttgart – Augsburg
Bereich Stuttgart-Wendlingen mit Flughafenanbindung

Planfeststellungsabschnitt 1.3 Filderbereich mit Flughafenanbindung, Teilabschnitt 1.3a
Bauabschnitt km 10+030 – km 15+311

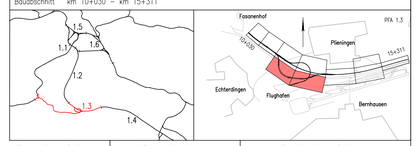

Geographische Codierung			Blattschnittcodierung			Organisatorische Codierung					
1.3	0 2	0 0	4 8 1 3	1 A	_ _ _	P	1 b a	1 0 1	0	0	C
PFA	Bauabschnitt	Blattschnitt	Streckennummer		Reihe	Phase	Planarchiv-	Gewerk	Ebene	Pläneinheit	Index

Bauherr
DB Netz AG
Großprojekte Südwest
Schwarzwaldstraße 82
76137 Karlsruhe

Projektsteuerung
DB Projekt Stuttgart-Ulm GmbH
LOV (3)
Rüppurrerstraße 17
70191 Stuttgart

Planer – bearbeitet im Auftrag der DB Projekt Stuttgart-Ulm GmbH
Ingenieurgemeinschaft Stuttgart 21 - PFA 1.3
OBERMEYER PLANUNG+BERATUNG | Müller + Partner | SPIEKERMANN BERATENDE INGENIEURE
Haselbergstraße 31
70178 Stuttgart
~~gez. ppa. Lederhofer~~
Stuttgart, ~~28.06.2016~~
gez. i.V. G. Schneider
20.11.2019

Bauwerksplan
Flughafentunnel
Station NBS km 1.5+85
Ansichten

	Datum	Name
gezeichnet	03/09	bmi
bearbeitet	04/09	Jos
geprüft	09/13	Ges

Maßstab 1:200

"Urheberschutz" – Alle Rechte bei der DB Projekt Stuttgart-Ulm GmbH

Änderungsvermerke

Index	Änderungen	Datum	Name
A	Trennung PFA 1.3	29.05.2015	KS. 21 – Wez
B	Beschluss PFA 1.3a	28.06.2016	KS. 21 – Wez
	Fortschreibung vertiefte Planung und		
C	zusätzliche Flächeninanspruchnahmen	20.11.2019	KS. 21 – Do.

Freigabe DB Projekt Stuttgart-Ulm GmbH
~~gez. i.V. Lederer~~ gez. i.V. Bergham
Datum: Stuttgart, ~~28.06.2016~~ 20.11.2019

Ersatz für Plan-Nr. Phase Index
Ersetzt durch Plan-Nr.

Genehmigungsvermerk – Eisenbahn-Bundesamt

Datum	Genehmigungsvermerk	Name	Unterschrift

Anlage Planfeststellungsunterlagen
Anlage 7.2.4
Blatt 11 C von 17