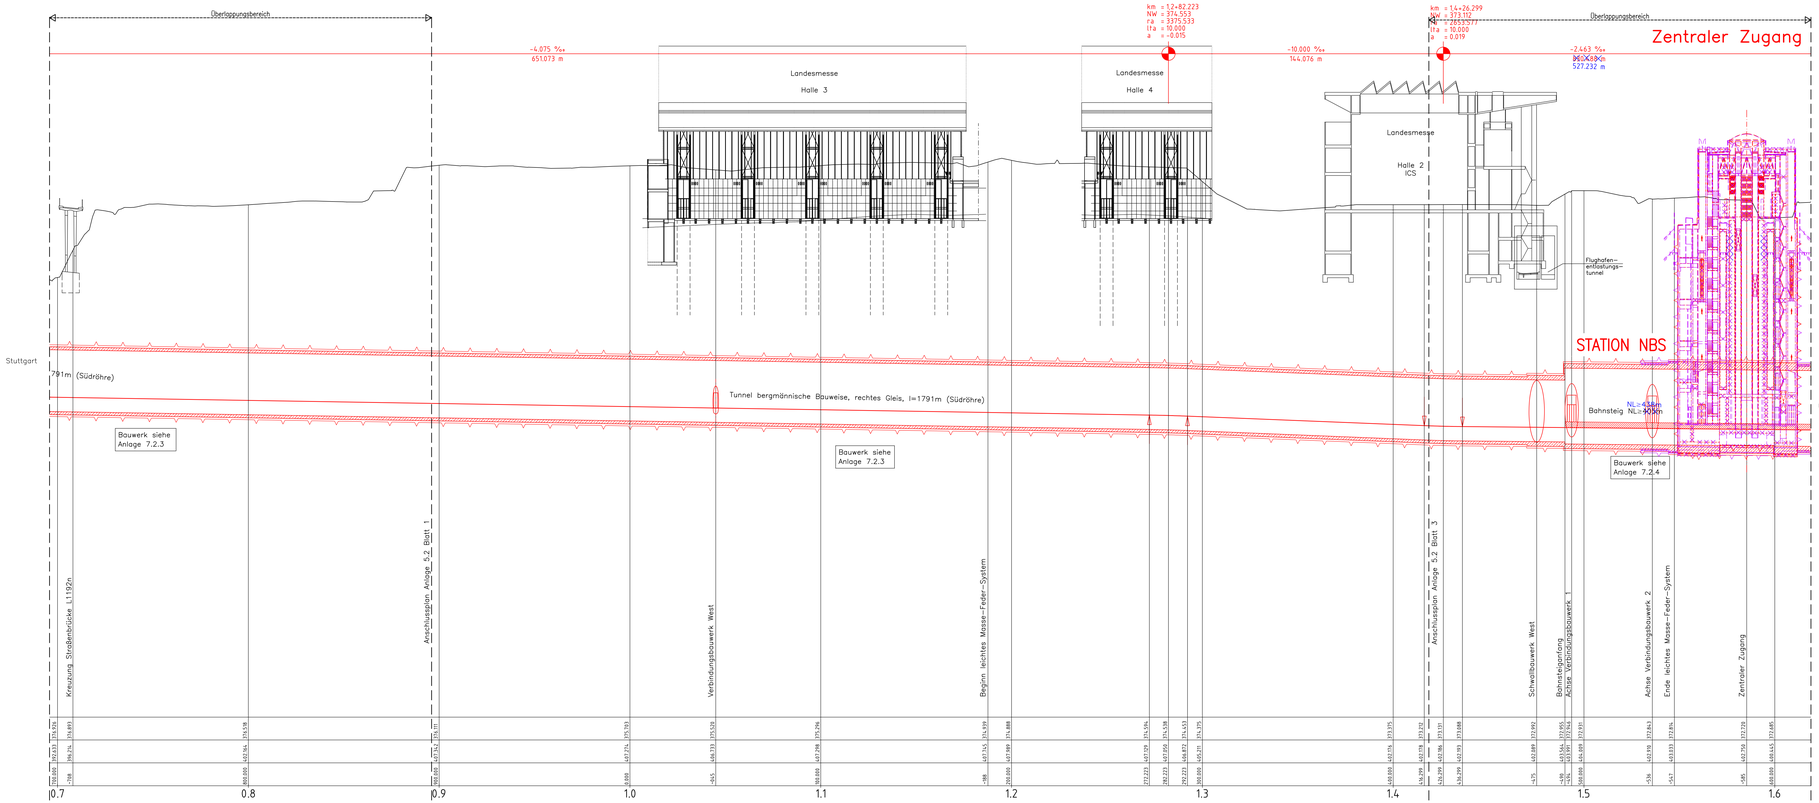

M = 1:1000/250
335.0 m u.NN

Gradientenhöhe
Geländehöhe
Kilometrierung

Krümmungsband
M=1:1000 - 5 / R

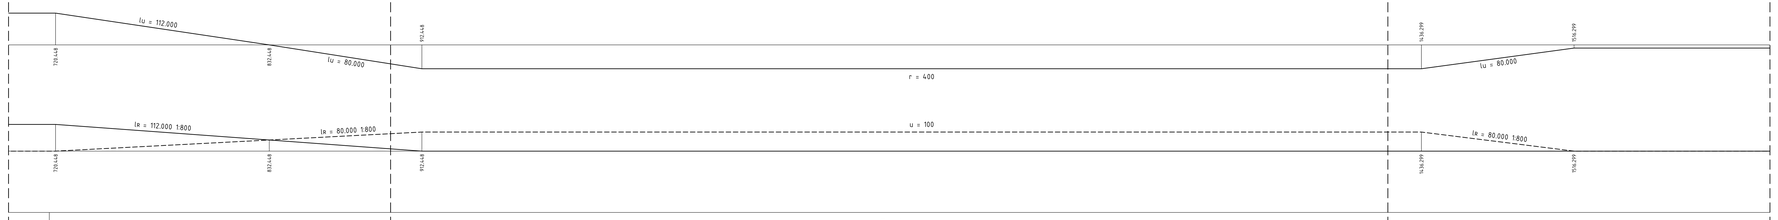

Überhöhungsband
M=1:1000 - 0.1 x U
——— linke Schiene
– – – – rechte Schiene

STADT/ LANDKREIS	Landkreis Esslingen
ORTSTEIL/ GEMEINDE/ GEMARKUNG	Gemeinde Leinfelden – Echterdingen

Höhenangaben im NEUEN SYSTEM:
Höhendifferenz zw. altem (württ.) System und Neuem System

Geländehöhen entsprechend der Bestandsdaten von 2011

Stuttgart 21

Planänderungsverfahren
Anpassung Station NBS
und Flughafentunnel Ost
gem. § 76 des VwVfG

DB NETZE

Umgestaltung des Bahnknotens Stuttgart

Ausbau- und Neubaustrecke Stuttgart – Augsburg
Bereich Stuttgart-Wendlingen mit Flughafenanbindung

Planfeststellungsabschnitt 1.3 Filderbereich mit Flughafenanbindung, Teilabschnitt 1.3a
Bauabschnitt km 10+030 – km 15+311

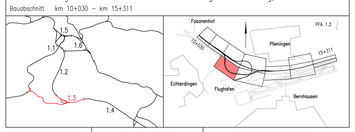

Geographische Codierung		Blattschnittcodierung		Organisatorische Codierung		
1.3	0 2 0 0	4 8 1 3 H X – 1 5		P I a h V W 1 1	0 D	
PFA	Baubeschnitt / Bahnschritt	Streckennummer	Gewerk / Teilnetz / Bereich	Planart / Planobjektart / Planstatus / Index		

Bauherr
DB Netz AG
Großprojekte Südwest
Schwarzwaldstraße 82
76137 Karlsruhe

Projektsteuerung
DB Projekt Stuttgart-Ulm GmbH
LSV (3)
Räpplenstraße 17
70191 Stuttgart

Planer – bearbeitet im Auftrag der DB Projekt Stuttgart-Ulm GmbH
Ingenieurgemeinschaft Stuttgart 21 - PFA 1.3
OBERMEYER PLANUNG + BERATUNG
SPIEKERMANN BERATENDE INGENIEURE
Hasenbergstraße 31
70178 Stuttgart
~~gez. LV. G. Schneider~~
Stuttgart, ~~06.11.2019~~
gez. LV. G. Schneider
13.08.2021

Höhenplan
Gleisplanung
Flughafentunnel Achse 310R (Südröhre)
km 0.6+96...1.6+19

	Datum	Name
gezeichnet	02/13	Werbizki (MH)
bearbeitet	02/13	Kuhn (MH)
geprüft	09/13	Wagner (MH)

Maßstab 1:1000/250

"Urheberschutz" – Alle Rechte bei der DB Projekt Stuttgart-Ulm GmbH

Änderungsvermerke

Index	Änderungen	Datum	Name
A	Anschluss PFA 1.2	20.05.2015	Bos, Bu (MH)
B	Berichtum PFA 1.3a	28.04.2016	Bos, Ki (Schl, Bu)
C	Fortschreibung, vertiefte Planung und zweckfreie Flächenmanagementmaßnahmen	29.11.2017	Bos, Ki (Kuh, Bu)
D	Fortschreibung aus PA Begleitung Station NBS u. Flughafentunnel Ost	13.08.2021	Bos, Ki/Bos

Freigabe DB Projekt Stuttgart-Ulm GmbH
~~gez. LV. R. Bergham~~ gez. LV. R. Bergham
Datum: Stuttgart, ~~20.11.2019~~ 13.08.2021

Ersatz für Plan-Nr. Plan-Nr. / Index
Ersetzt durch Plan-Nr. Plan-Nr. / Index

Genehmigungsvermerk – Eisenbahn-Bundesamt

Datum	Genehmigungsvermerk	Name	Unterschrift

Anlage Planfeststellungsunterlagen
Anlage 5.2
Blatt 2 D von 8

A-5-2-BI-02_3V02PM11.dwg