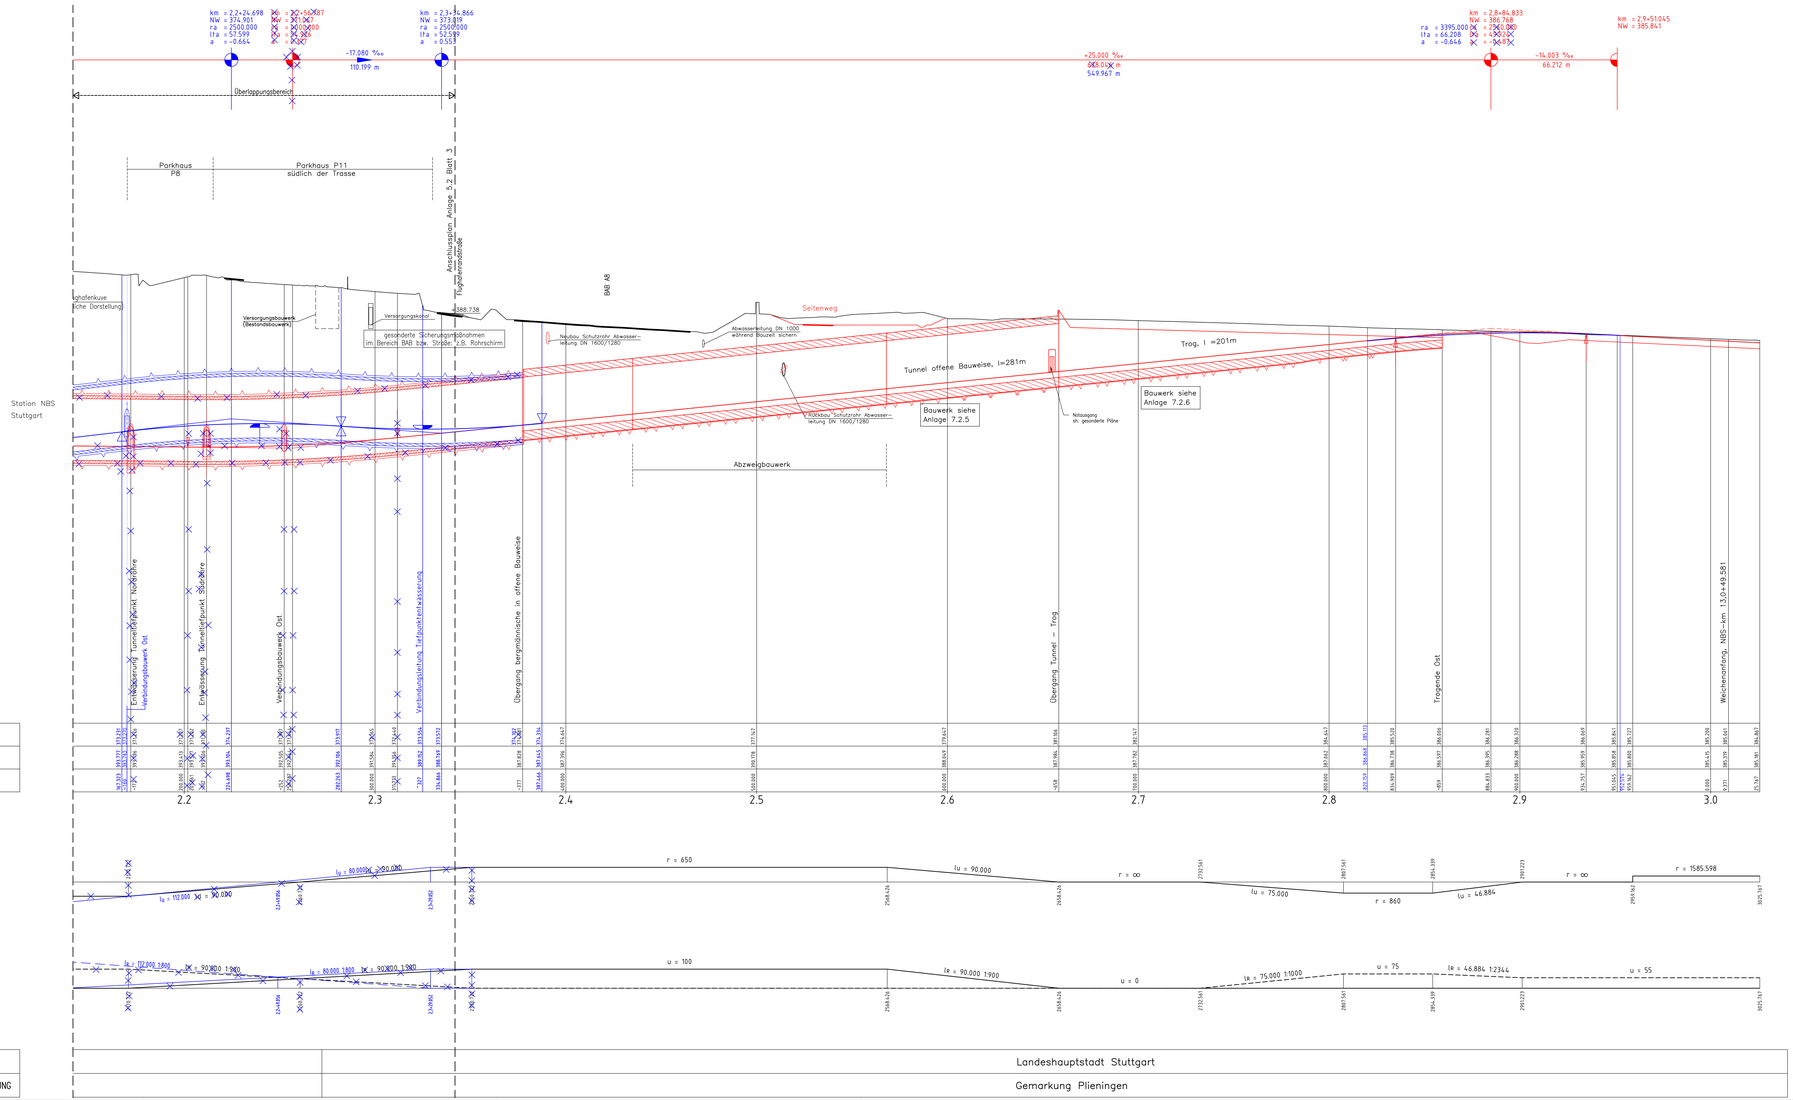

STADT/ LANDKREIS	Landeshauptstadt Stuttgart
ORTSTEIL/ GEMEINDE/ GEMARKUNG	Gemarkung Plieningen

Höhenangaben im NEUEN SYSTEM:
Höhendifferenz zw. altem (württ.) System und Neuem System

Geländehöhen entsprechend der Bestandsdaten von 2011

Stuttgart 21

Planänderungsverfahren Anpassung Station NBS und Flughafentunnel Ost gem. § 76 des VwVfG

DB NETZE

Umgestaltung des Bahnknotens Stuttgart

Ausbau- und Neubaustrecke Stuttgart – Augsburg
Bereich Stuttgart-Wendlingen mit Flughafenanbindung

Planfeststellungsabschnitt 1.3 Filderbereich mit Flughafenanbindung, Teilabschnitt 1.3a
Bauabschnitt km 10+030 – km 15+311

Geographische Codierung			Blattschnittcodierung			Organisatorische Codierung			
1.3	0	2	0	0	0	4 8 1 3 1	1 A – 1 8	P I – A h 1	V W 2 1 1 0 C
PFA	Baubeschnitt	Blattschnitt				Streckennummer	Bereich	Planart Planabschnitt	Gewerk Ebene Planstatus Index

Bauherr
DB Netz AG
Großprojekte Südwest
Schwarzwaldstraße 82
76137 Karlsruhe

Projektsteuerung
DB Projekt Stuttgart-Ulm GmbH
LSV (3)
Räpplenstraße 17
70191 Stuttgart

Planer – bearbeitet im Auftrag der DB Projekt Stuttgart-Ulm GmbH
Ingenieurgemeinschaft Stuttgart 21 - PFA 1.3
OBERMEYER PLANUNG + BERATUNG GMBH
Partnerschaft
SPIEKERMANN RECHTSANWÄLTE PARTNERSCHAFT MBB
Hauptbüro Stuttgart
Hauptstätterstraße 31
70178 Stuttgart
~~gez. ppa. Lederhofer~~ 26.01.2022
~~Stuttgart, 28.06.2016~~
gez. LV. G. Schneider
26.01.2022

Höhenplan

Gleisplanung
Flughafentunnel Achse 310R (Südröhre)
km 2.1+42...3.0+25

	Datum	Name
gezeichnet	02/13	Wertbicki (MH)
bearbeitet	02/13	Kuhn (MH)
geprüft	09/13	Wagner (MH)

Maßstab 1:1000/250

"Urheberschutz" – Alle Rechte bei der DB Projekt Stuttgart-Ulm GmbH

Änderungsvermerke

Index	Änderungen Beschluss Ziff. i. V.	Datum	Name
A	Fortschreibung aus PA Anpassung Station NBS u. Flughafentunnel Ost	08.06.2016	Wr. 21 Bog. Kl.Ber.
B		26.01.2022	gez. 21 Bog. Kl.Ber.

Freigabe DB Projekt Stuttgart-Ulm GmbH
~~gez.~~ LV. Leskovar ~~gez.~~ LV. Bergham
Datum: ~~28.06.2016~~ 26.01.2022

Ersatz für Plan-Nr. Blatt Index
Ersetzt durch Plan-Nr. Blatt Index

Genehmigungsvermerk – Eisenbahn-Bundesamt

Datum	Genehmigungsvermerk	Name	Unterschrift

Anlage Planfeststellungsunterlagen
Anlage 5.2
Blatt 4 B von 8

A=S-2-B1-04-B_PFA_1-3a_PAV-4_HöhenplanFT.dwg