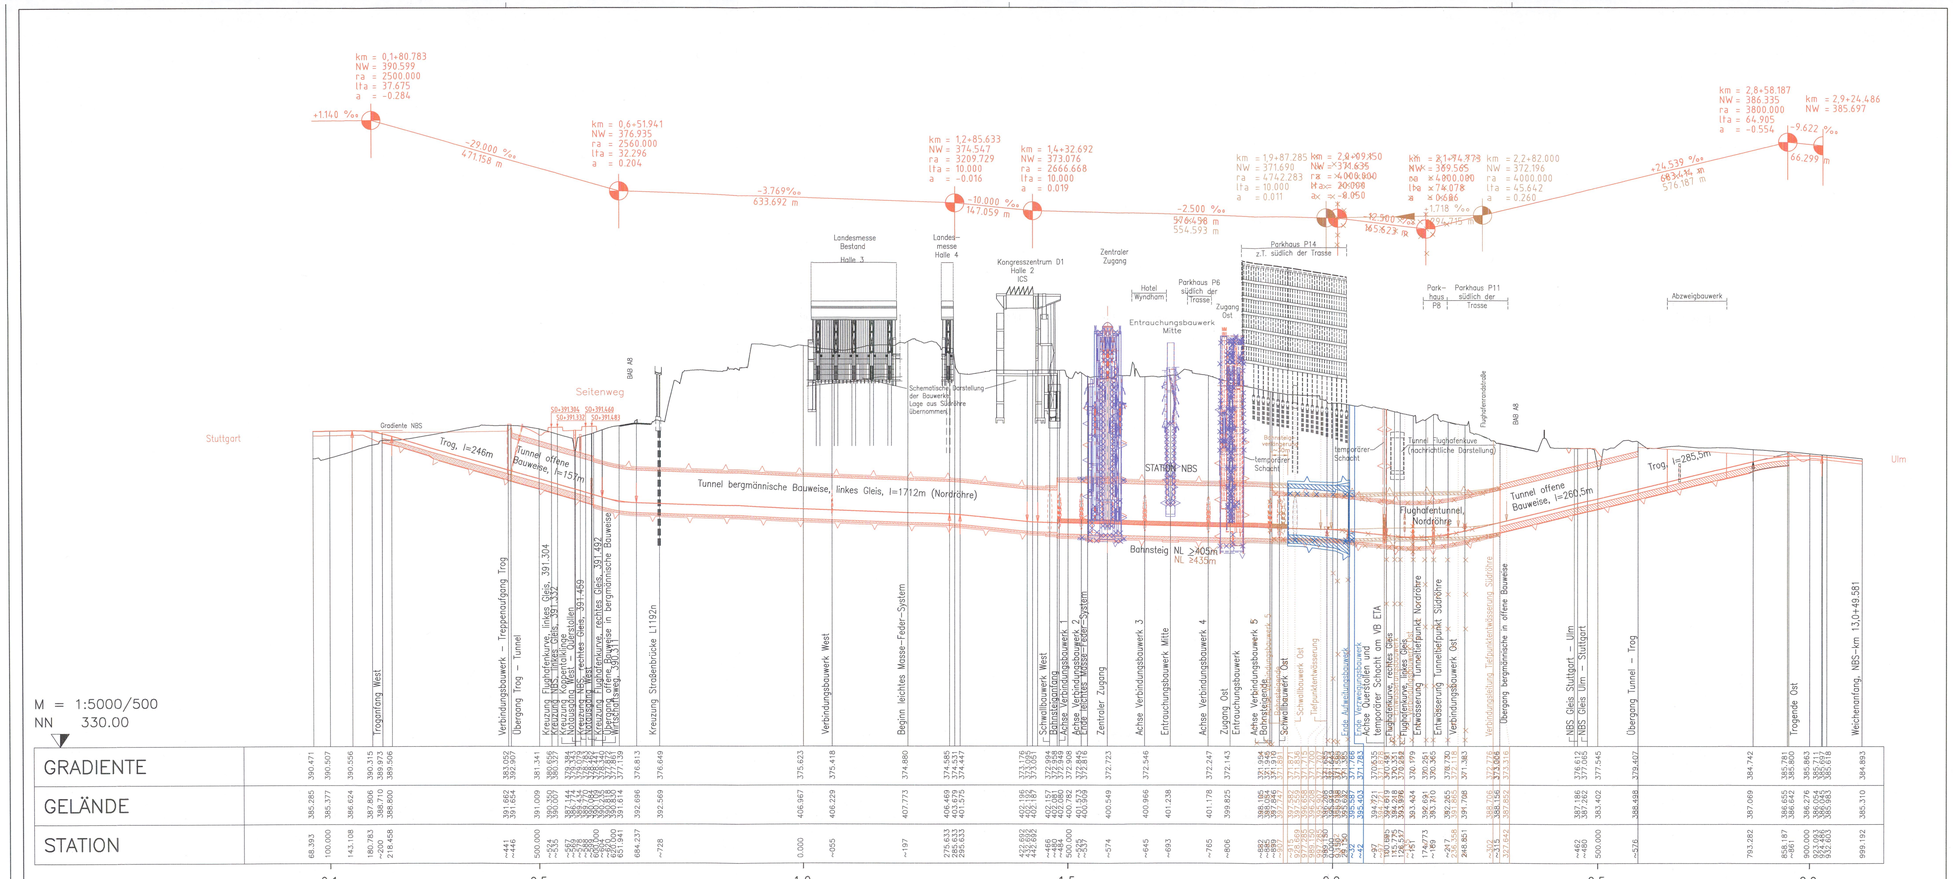

Höhenangaben im NEUEN SYSTEM:
Höhendifferenz zw. altem (württ.)
System und Neuem System

Geländehöhen entsprechend der Bestandsdaten von 2011

Stuttgart 21

Planänderungsverfahren
FT Ost - Aufweitungs- und Verzweigungsbauwerk
gem. § 76 des VwVfG

DB NETZE

Umgestaltung des Bahnknotens Stuttgart

Ausbau- und Neubaustrecke Stuttgart – Augsburg
Bereich Stuttgart-Wendlingen mit Flughafenanbindung

Planfeststellungsabschnitt 1.3 Filderbereich mit Flughafenanbindung, Teilabschnitt 1.3a

Bauabschnitt km 10+030 – km 15+311

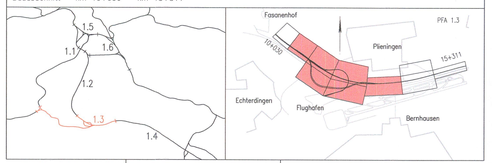

Geographische Codierung					Blattschnittcodierung							Organisatorische Codierung						
1.3	0	2	0	0	4	8	1	3	H	X	–	6	0	P	I	a	h	Ü
PFA	Baubschnitt		Blattschnitt		Streckennummer				Bezirk					Phase	Planzeichen			

V	M	6	1	Θ	E
Gewerk	Ebene	Planinhalt		Index	

Bauherr
DB Netz AG
Großprojekte Südwest
Scherzachstraße 82
76137 Karlsruhe

Projektsteuerung
DB Projekt Stuttgart-Ulm GmbH
i.GV (3)
Räpplenstraße 17
70191 Stuttgart

Planer – bearbeitet im Auftrag der DB Projekt Stuttgart-Ulm GmbH
Ingenieurgemeinschaft Stuttgart 21 - PFA 1.3
OBERMEYER Infrastruktur | Müller + Herzog | SPIEKERMANN BERATENDE INGENIEURE
Hasenbergstraße 31
70178 Stuttgart
gez. i.V. G. Schneider
Stuttgart, ~~13.08.2021~~ 26.11.2021

Übersichtshöhenplan

Gleisplanung
Flughafentunnel Achse 310L (Nordröhre)
km 0,000 ... 2,999

	Datum	Name
gezeichnet	02/13	Werbizki (MH)
bearbeitet	02/13	Kuhn (MH)
geprüft	09/13	Wagner (MH)

"Urheberschutz" – Alle Rechte bei der DB Projekt Stuttgart-Ulm GmbH

Maßstab 1:5000/500

Änderungsvermerke

Index	Änderungen	Datum	Name
A	Trennung PFA 1.3	29.05.2015	Woo, Wer (M+H)
B	Beschluss PFA 1.3a	28.06.2016	IGS 21–Sch, Wer
C	Fortschreibung, vertiefte Planung, und zusätzliche Tiöcherninonsprüchnahmen	07.03.2019	IGS 21–Mch, Wer
D	Fortschreibung aus PA Anpassung Station NBS + Flughafentunnel	14.05.2021	IGS 21–Woo, Wer
E	Fortschreibung aus PA FT Ost – Aufweitungs- und Verzweigungsbauwerk	~~29.11.2021~~ 26.11.2021	IGS 21–Woo, Wer

Freigabe DB Projekt Stuttgart-Ulm GmbH
i.V. N. Pritz | i.V. Pittonos
gez. i.V. R. Berghorn | gez. i.V. R. Berghorn
Datum: Stuttgart, ~~13.08.2021~~ 26.11.2021

Ersatz für Plan-Nr. | Phase | Index
Ersetzt durch Plan-Nr.

Genehmigungsvermerk – Eisenbahn-Bundesamt

Datum	Genehmigungsvermerk	Name	Unterschrift
	Nur zur Information		

Anlage Planfeststellungsunterlagen
Anlage 2.7.2
Blatt 2 E von 2