Schnitt km ~1.9+85 (Achse 310R) – km ~1.9+65 (Achse 310L)

M. 1:250

Luftfracht

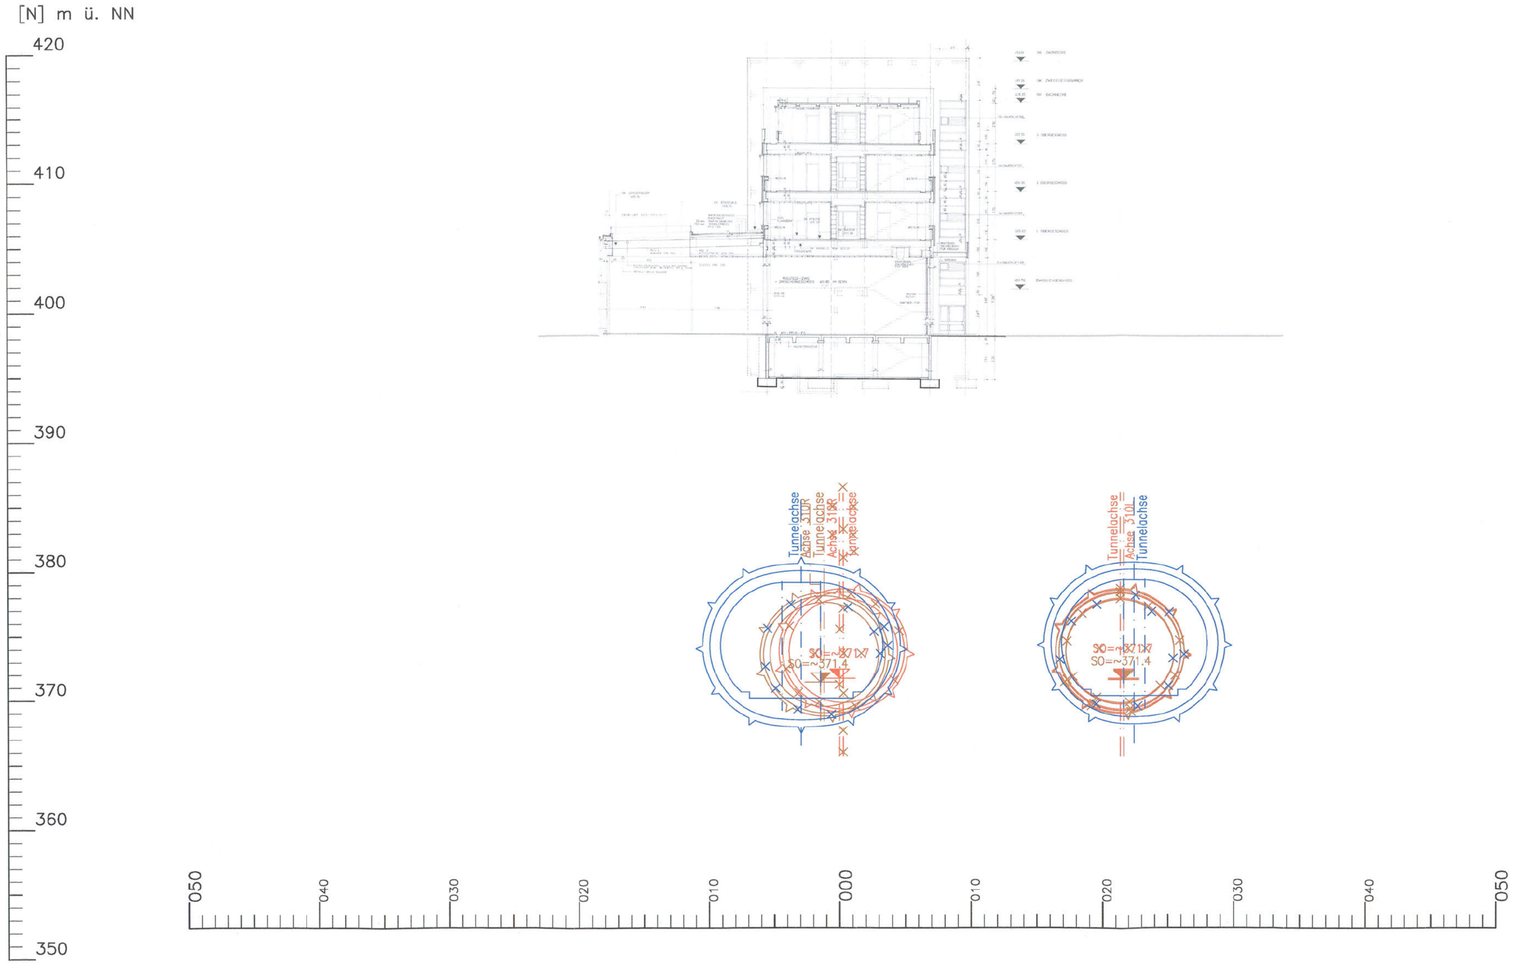

Höhenangaben im NEUEN SYSTEM:
Höhendifferenz zw. altem (württ.) System und Neuem System

Stuttgart 21

Planänderungsverfahren
FT Ost - Aufweitungs- und Verzweigungsbauwerk
gem. § 76 des VwVfG

DB NETZE

Umgestaltung des Bahnknotens Stuttgart

Ausbau- und Neubaustrecke Stuttgart – Augsburg
Bereich Stuttgart-Wendlingen mit Flughafenanbindung

Planfeststellungsabschnitt 1.3 Filderbereich mit Flughafenanbindung, Teilabschnitt 1.3a
Bauabschnitt km 10+030 – km 15+311

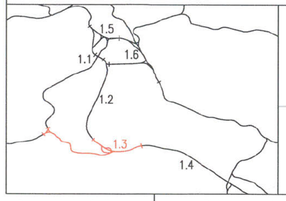

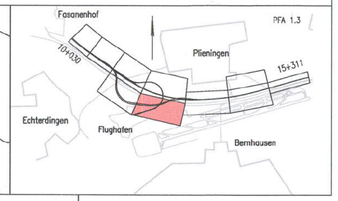

Geographische Codierung					Blattschnittcodierung								Organisatorische Codierung									
1.3	0	2	0	0	4	8	1	3	I	A	–	1	8	P	I	v	q		I	Q	8	T	~~0~~	B
PFA	Bauabschnitt		Blattschnitt		Streckennummer				Bezirk					Phase	Planzeichen			Gewerk	Ebene	Planinhalt		Index	

Bauherr
DB Netz AG
Großprojekte Südwest
Schwarzwaldstraße 82
76137 Karlsruhe

Projektsteuerung
DB Projekt Stuttgart-Ulm GmbH
LGV (3)
Rößlenstraße 17
70191 Stuttgart

Planer – bearbeitet im Auftrag der DB Projekt Stuttgart-Ulm GmbH
Ingenieurgemeinschaft Stuttgart 21 - PFA 1.3
OBERMEYER Infrastruktur | müller + hereth | SPIEKERMANN BERATENDE INGENIEURE
Hasenbergstraße 31
70178 Stuttgart
~~gez. i.V. G. Schneider Stuttgart, 13.08.2021~~
gez. i.V. G. Schneider Stuttgart, 26.11.2021

Schnitt
Gleisplanung
Flughafentunnel
km ~1.9+85 (Achse 310R)–km ~1.9+65 (Achse 310L)

	Datum	Name
gezeichnet	08/11	Richter
bearbeitet	08/11	Kuhn
geprüft	09/13	Wagner

"Urheberschutz" – Alle Rechte bei der DB Projekt Stuttgart-Ulm GmbH

Maßstab 1:250

Änderungsvermerke

Index	Änderungen	Datum	Name
A	Fortschreibung aus PA Anpassung Station NBS u. Flughafentunnel Ost	13.08.2021	KS 21-Wkg. RG/Wer
B	Fortschreibung aus PA FT Ost – Aufweitungs- und Verzweigungsbauwerk	26.11.2021	KS 21-Wkg. RG/Wer

Freigabe DB Projekt Stuttgart-Ulm GmbH
i.V. N. Pirl LPlanos
~~gez. i.V. R. Berghorn~~ gez. i.V. R. Berghorn
Datum: ~~Stuttgart, 13.08.2021~~ Stuttgart, 26.11.2021

Ersatz für Plan-Nr. | Phase | Index
Ersetzt durch Plan-Nr.

Genehmigung

Datum	Unterschrift
[redacted]	

Anlage Planfeststellungsunterlagen
Anlage 6.2
Blatt 8 B von 11